






APARTAMENTY

MATEJKI

ul. Matejki 11, ŁÓDŹ
dz.ew.7/118 obr. M.Łódź Śródmieście 03

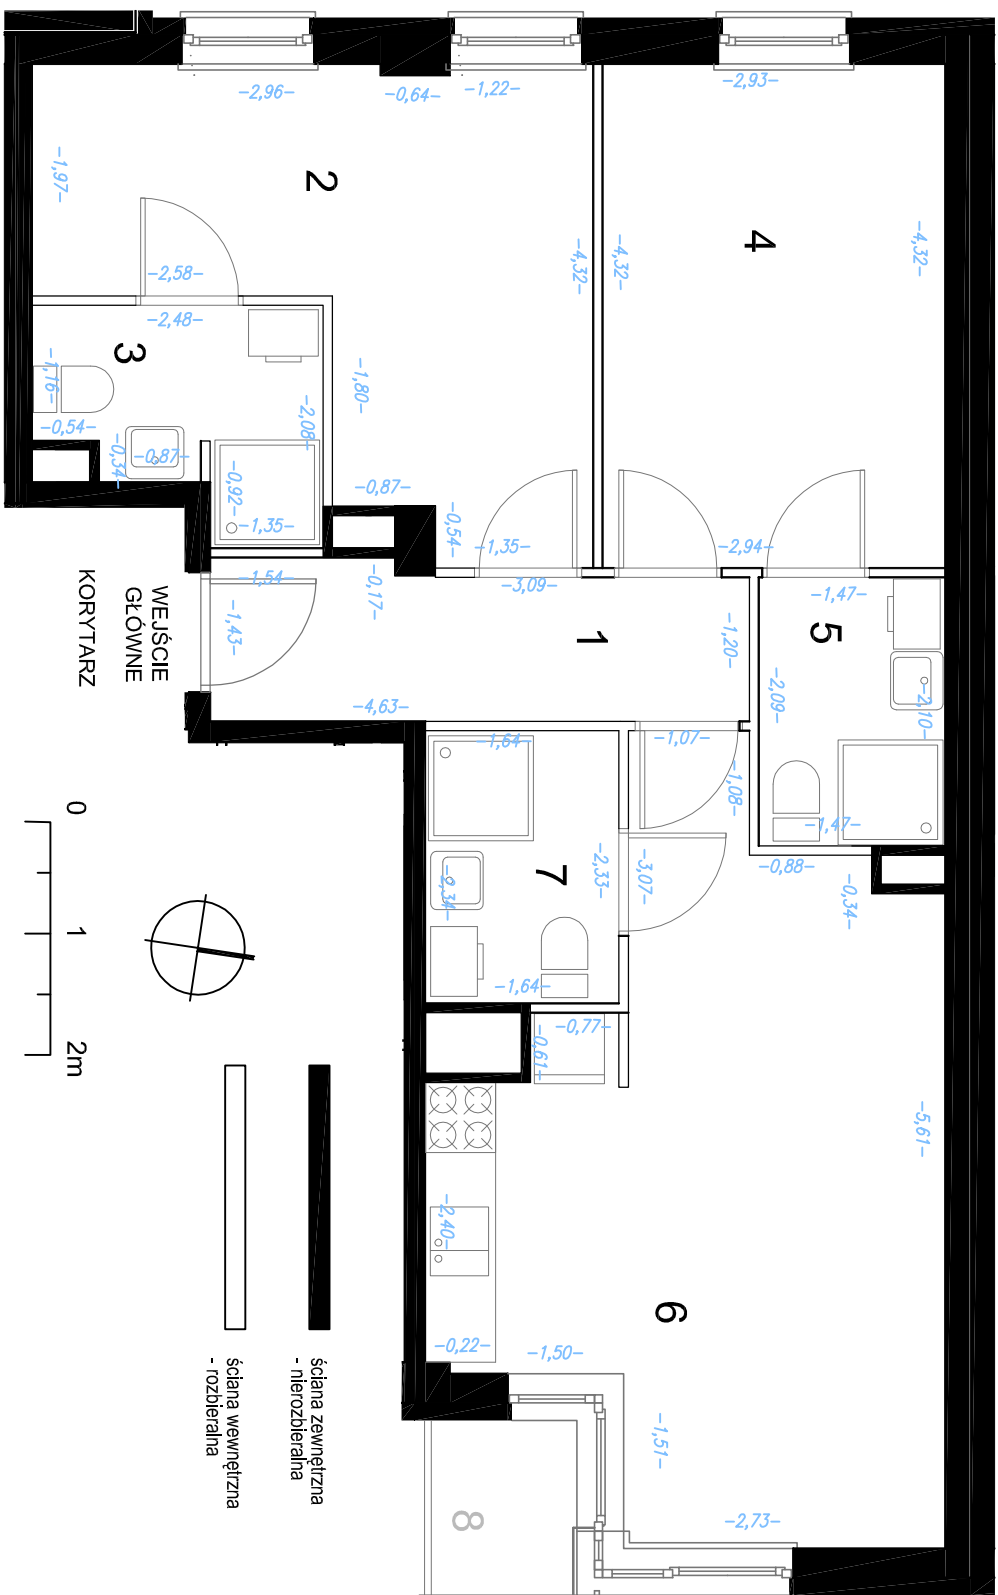

- ściana zewnętrzna - nierozbieralna
- ściana wewnętrzna - rozbieralna

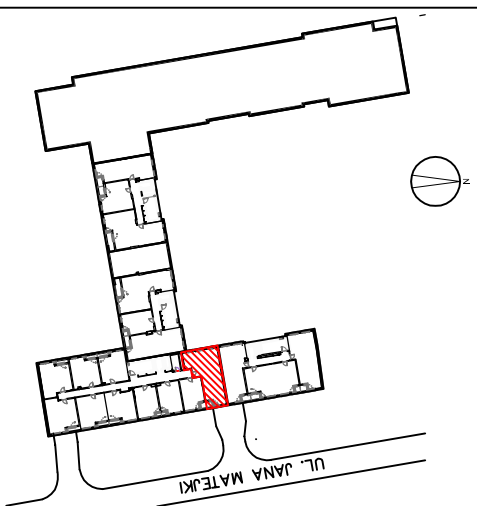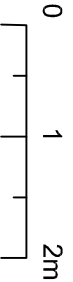

GEODER
USŁUGI GEODEZYJNE
Wojciech Husiatyński
02-798 Warszawa, ul. Na Przyzbie 3m.13
tel. 500 167 093

ZESTAWIENIE POWIERZCHNI:

1	Przedpokój	5,81 m ²
2	Pokój	14,21 m ²
3	Łazienka	3,91 m ²
4	Pokój	12,68 m ²
5	Łazienka	3,07 m ²
6	Pokój z An. Kuchennym	21,89 m ²
7	Łazienka	3,88 m ²
8	Loggia	1,87 m ²

POWYKONAWCZE POMIARY I POWIERZCHNIE
UŻYTKOWE LOKALU WG RZECZYWISTEGO
POMIARU ZGODNIE Z NORMĄ PN-ISO 9836

ARCHE	INWESTOR: Arche Sp. z o.o. 02-801 Warszawa, ul. Puławska 361 tel. 22 319 80 80 , www.arche.pl	Wykonał: Inż. geodeta 24/03/2018 Wojciech Husiatyński	Sprawdził: GEODETA UPRAWNIONY Inż. Ryszard Husiatyński upr. GIUGIK Nr 3148 zakres uprawnień 12	3	Izby	1	piętro	65,45	pow. m ²	17	lokal
--------------	---	--	--	---	------	---	--------	-------	---------------------	----	-------