
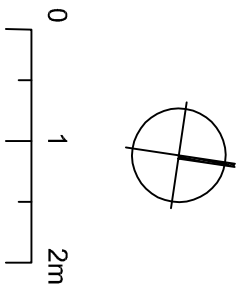


APARTAMENTY


MATEJKI

ul. Matejki 11, ŁÓDŹ
dz.ew.7/18 obr. M.Łódź Śródmieście 03

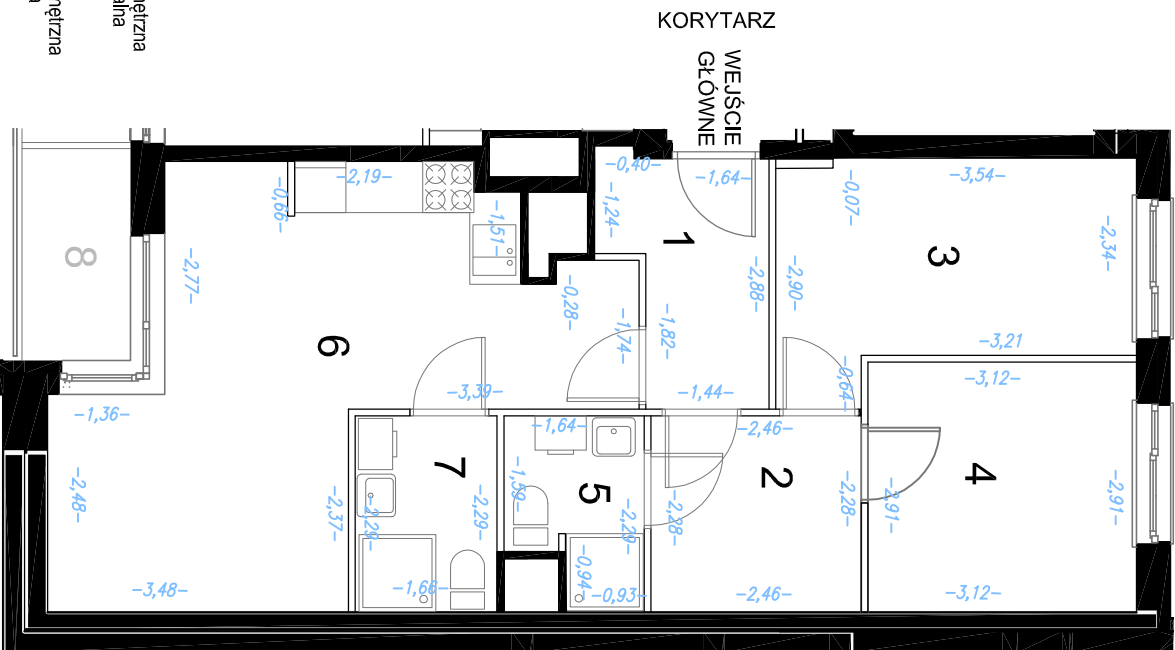

- ściana zewnętrzna - nierozbieralna
- ściana wewnętrzna - rozbieralna

ARCHE	INWESTOR: Arche Sp. z o.o. 02-801 Warszawa, ul. Puławska 361 tel. 22 319 80 80, www.arche.pl	Wykonał: inż. geodeta 24/03/2018 Wojciech Husiałyński	Sprawił: inż. Ryszard Husiałyński upr. GUGIK Nr 3148 zakres uprawnień 1,2	3	1	59,60	59
--------------	--	--	---	---	---	-------	----

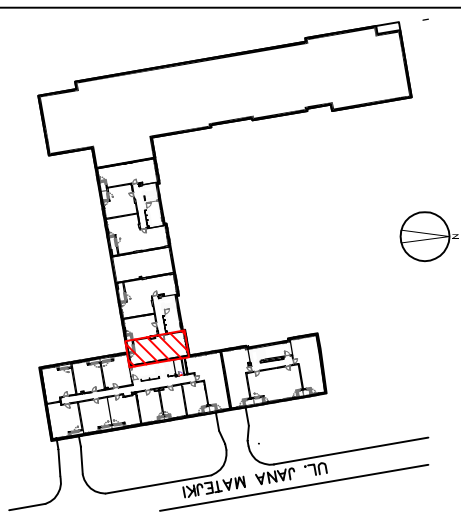

GEODER
USŁUGI GEODEZYJNE
Wojciech Husiałyński
02-798 Warszawa, ul. Na Przyzbie 3m.13
tel. 500 167 093

ZESTAWIENIE POWIERZCHNI:	
--------------------------	--

1	Przedpokój	4,84 m ²
2	Przedpokój	5,60 m ²
3	Pokój	10,45 m ²
4	Pokój	9,09 m ²
5	łazienka	3,25 m ²
6	Pokój z An. Kuchennym	22,57 m ²
7	łazienka	3,80 m ²
8	Loggia	3,14 m ²

POWYKONAWCZE POMIARY I POWIERZCHNIE
UŻYTKOWE LOKALU WG RZECZYWISTEGO
POMIARU ZGODNIE Z NORMĄ PN-ISO 9836

1	piętro	59,60	59
---	--------	-------	----