



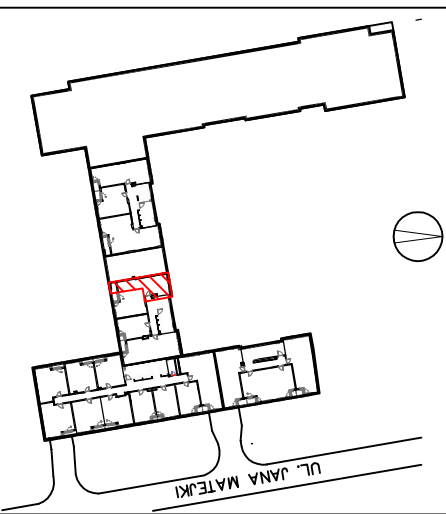

# APARTAMENTY

## MATEJKI

ul. Matejki 11, ŁÓDŹ  
dz.ew.7/118 obr. M.Łódź Śródmieście 03

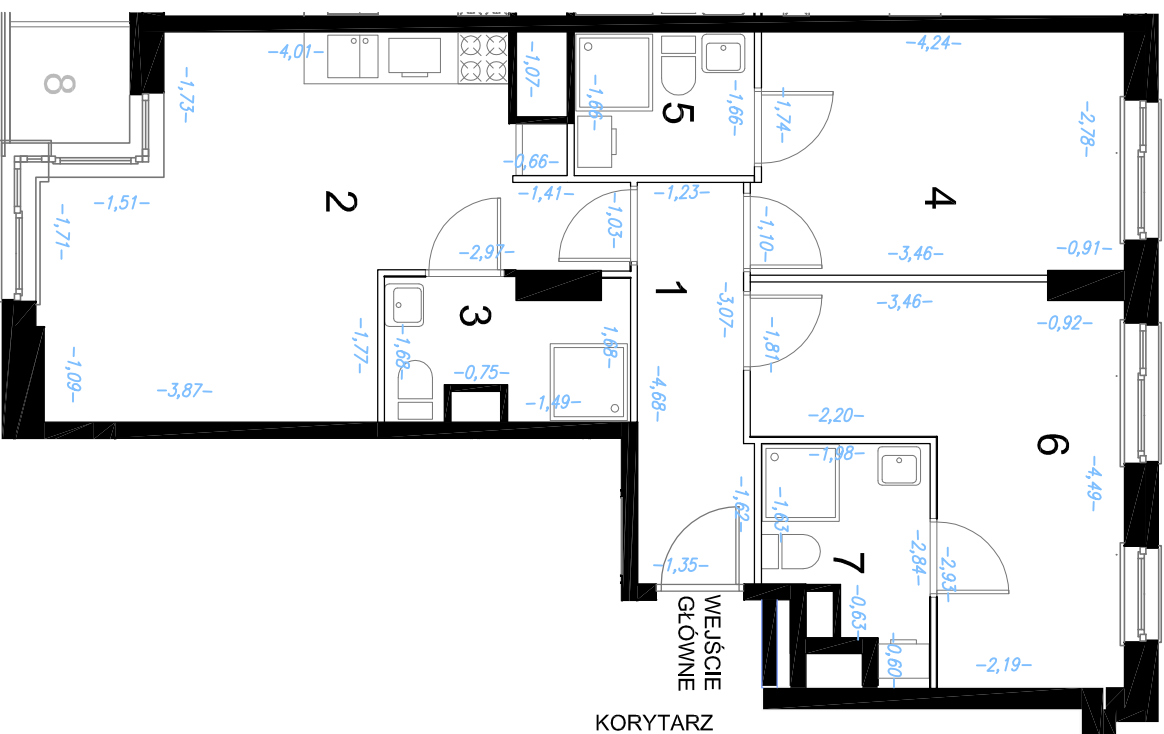

**GEODER**  
USŁUGI GEODEZYJNE  
Wojciech Husiatyński  
02-798 Warszawa, ul. Na Przyszbie 3m.13  
tel. 500 167 093

### ZESTAWIENIE POWIERZCHNI:

1	Przedpokój	5,99 m <sup>2</sup>
2	Pokój z An. Kuchennym	21,46 m <sup>2</sup>
3	Łazienka	4,22 m <sup>2</sup>
4	Pokój	12,16 m <sup>2</sup>
5	Łazienka	3,50 m <sup>2</sup>
6	Pokój	14,11 m <sup>2</sup>
7	Łazienka	4,23 m <sup>2</sup>
8	Loggia	1,90 m <sup>2</sup>

POWYKONAWCZE POMIARY I POWIERZCHNIE  
UŻYTKOWE LOKALU WG RZECZYWISTEGO  
POMIARU ZGODNIE Z NORMĄ PN-ISO 9836

<b>ARCHE</b>	INWESTOR: Arche Sp. z o.o. 02-801 Warszawa, ul. Puławska 361 tel. 22 319 80 80 , www.arche.pl	Wykonał: inż. geodeta Wojciech Husiatyński	Sprawdził: inż. Ryszard Husiatyński upr. GUGIK Nr 3148 zakres uprawnień 1,2	3	3	2	65,67	65
--------------	---	---	---	---	---	---	-------	----