



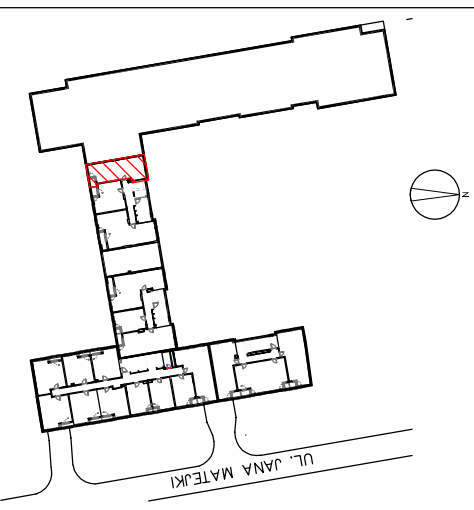

APARTAMENTY

MATEJKI

ul. Matejki 11, ŁÓDŹ
dz.ew.7/18 obr. M.Łódź Śródmieście 03

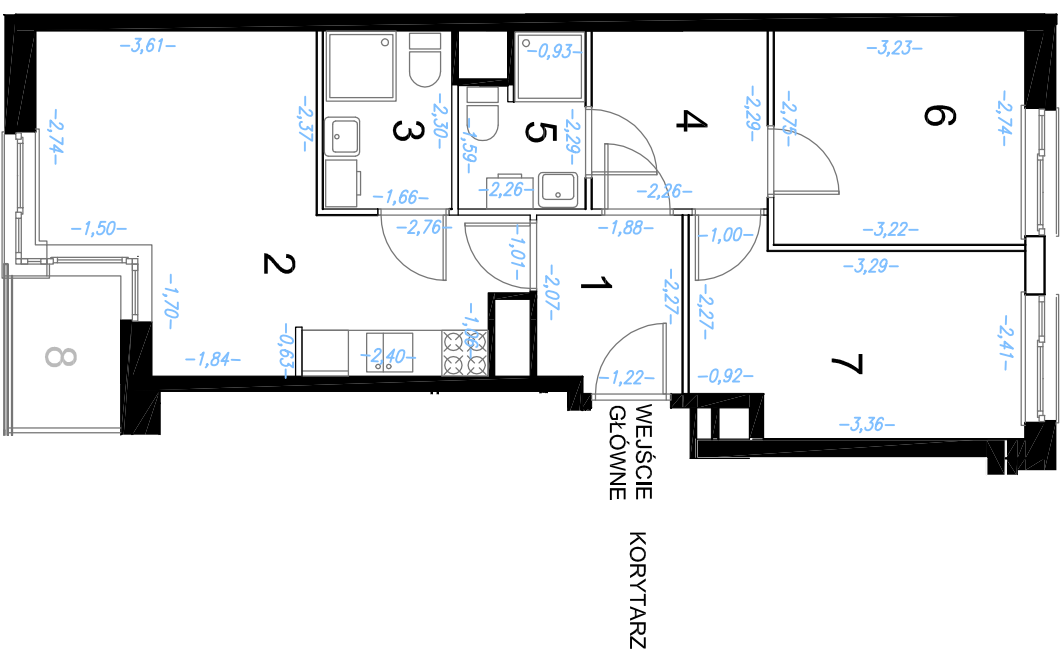


GEODER
USŁUGI GEODEZYJNE
Wojciech Husiatyński
02-798 Warszawa, ul. Na Przyszłość 3m. 13
tel. 500 167 093

ZESTAWIENIE POWIERZCHNI:

1	Przedpokój	4,17 m ²
2	Pokój z An. Kuchennym	18,53 m ²
3	Łazienka	3,81 m ²
4	Przedpokój	5,17 m ²
5	Łazienka	3,27 m ²
6	Pokój	8,87 m ²
7	Pokój	10,29 m ²
8	Loggia	3,14 m ²

POWYKONAWCZE POMIARY I POWIERZCHNIE
UŻYTKOWE LOKALU WG RZECZYWISTEGO
POMIARU ZGODNIE Z NORMĄ PN-ISO 9836

0 1 2m

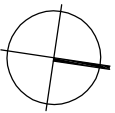

ściana zewnętrzna
- nierozdzielalna

ściana wewnętrzna
- rozdzielalna

ARCHE

INWESTOR: Arche Sp. z o.o.
02-801 Warszawa, ul. Puławska 361
tel. 22 319 80 80, www.arche.pl

Wykonał: inż. geodeta
24/03/2018 Wojciech Husiatyński

Sprawił: **GEODETA UPRAWNIONY**
inż. Ryszard Husiatyński
upr. GUGiK Nr 3148
zakres uprawnień 1.2

31/03/2018

3
Izby

1
piętro
54,11
pow. m²

103
lokal