
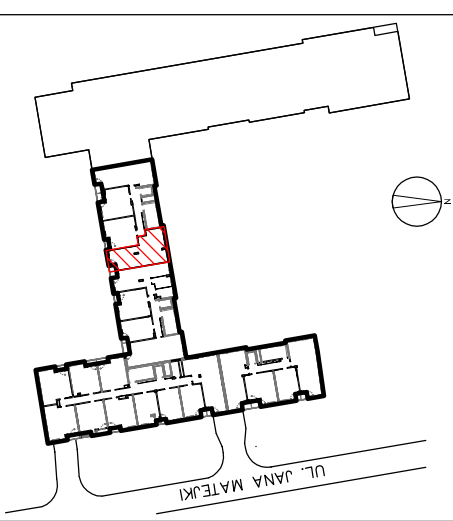
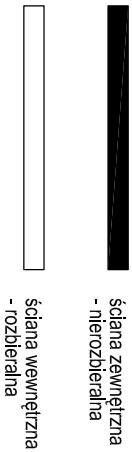
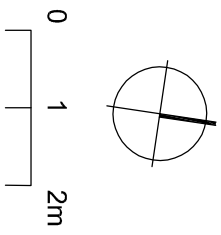


APARTAMENTY

MATEJKI

ul. Matejki 11, ŁÓDŹ
dz.ew.7/118 obr. M.Łódź Śródmieście 03

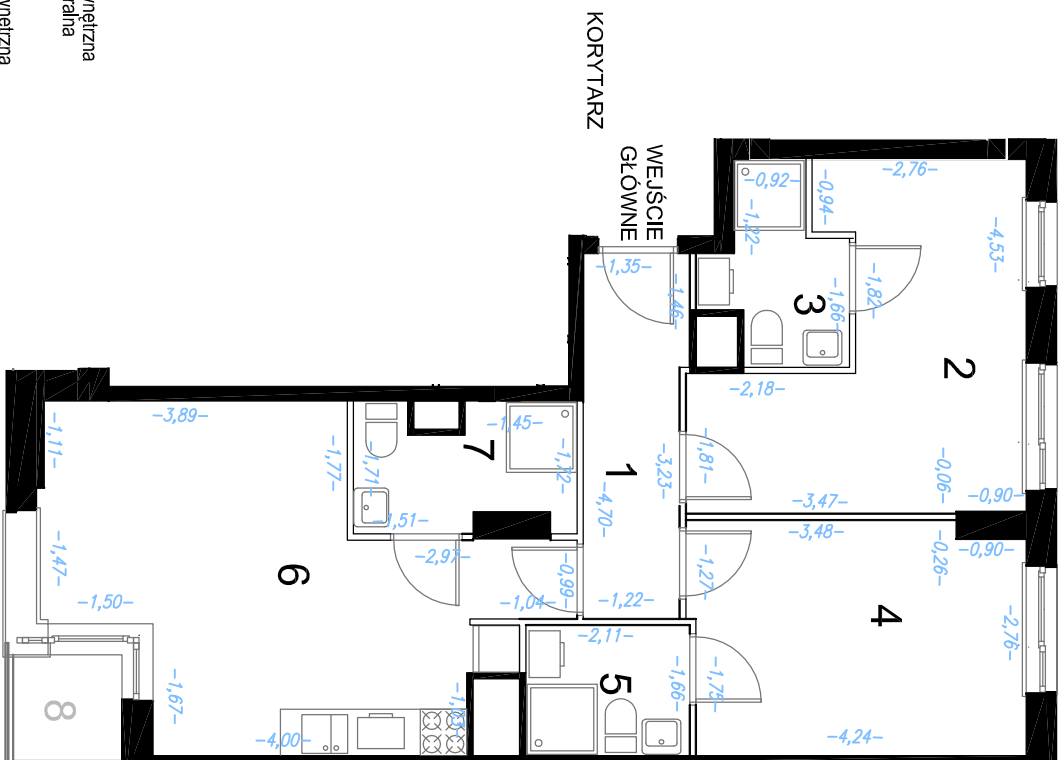

GEODER
USŁUGI GEODEZYJNE
Wojciech Husiatyński
02-798 Warszawa, ul. Na Przyszbie 3m. 13
tel. 500 167 093

ZESTAWIENIE POWIERZCHNI:

1	Przedpokój	5,95 m ²
2	Pokój	14,39 m ²
3	Łazienka	3,69 m ²
4	Pokój	12,74 m ²
5	Łazienka	3,50 m ²
6	Pokój z An. Kuchennym	21,48 m ²
7	Łazienka	4,35 m ²
8	Loggia	1,90 m ²

POWYKONAWCZE POMIARY I POWIERZCHNIE
UŻYTKOWE LOKALU WG RZECZYWISTEGO
POMIARU ZGODNIE Z NORMĄ PN-ISO 9836

ARCHE	INWESTOR: Arche Sp. z o.o. 02-801 Warszawa, ul. Puławska 361 tel. 22 319 80 80 , www.arche.pl	Wykonał: inż. geodeta Wojciech Husiatyński	Sprawdził: inż. Ryszard Husiatyński upr. GUGiK Nr 3148 zakres uprawnień 1,2	3	2	66,10	104
				Izby	piętro	pow. m ²	lokal