

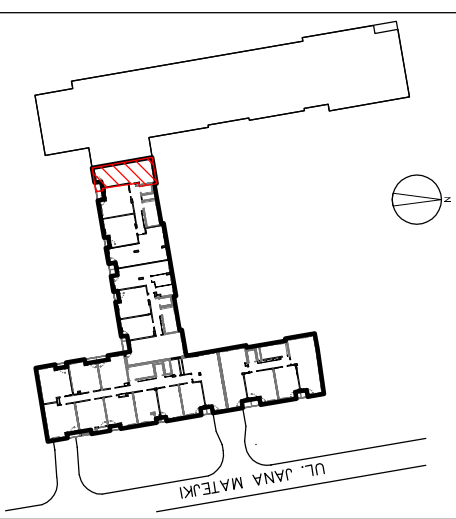


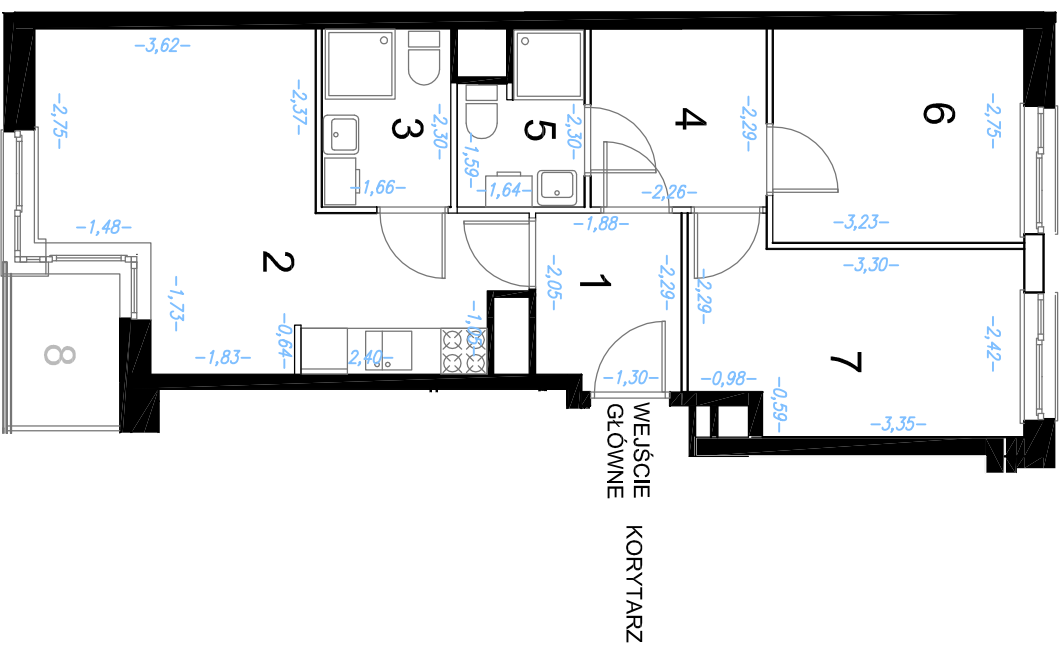

APARTAMENTY

MATEJKI

ul. Matejki 11, ŁÓDŹ
dz.ew.7/18 obr. M.Łódź Śródmieście 03

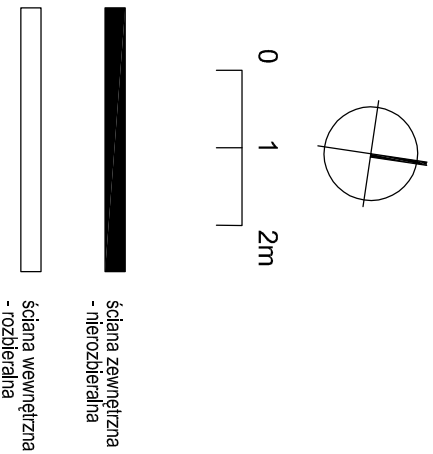

GEODER
USŁUGI GEODEZYJNE
Wojciech Husiatyński
02-798 Warszawa, ul. Na Przyszbie 3m. 13
tel. 500 167 093

ZESTAWIENIE POWIERZCHNI:

| | | |
|---|-----------------------|----------------------|
| 1 | Przedpokój | 4,10 m ² |
| 2 | Pokoł z An. Kuchennym | 18,64 m ² |
| 3 | Łazienka | 3,81 m ² |
| 4 | Przedpokój | 5,17 m ² |
| 5 | Łazienka | 3,23 m ² |
| 6 | Pokoł | 8,88 m ² |
| 7 | Pokoł | 10,37 m ² |
| 8 | Loggia | 2,74 m ² |

POWYKONAWCZE POMIARY I POWIERZCHNIE
UŻYTKOWE LOKALU WG RZECZYWISTEGO
POMIARU ZGODNIE Z NORMĄ PN-ISO 9836

| | | | | | | | |
|--------------|---|--|---|------------------|--------------------|-------------------------------------|---------------------|
| ARCHE | INWESTOR: Arche Sp. z o.o. 02-801 Warszawa, ul. Puławska 361 tel. 22 319 80 80 , www.arche.pl | Wykonał: inż. geodeta 24/03/2018 Wojciech Husiatyński | Sprawdził: inż. GEODETA UPRAWNIOWY 31/03/2018 inż. Ryszard Husiatyński upr. GUGIK Nr-3148 zakres uprawnień 1,2 | 3 Izby | 2 piętro | 54,20 pow. m ² | 107 lokal |
|--------------|---|--|---|------------------|--------------------|-------------------------------------|---------------------|