

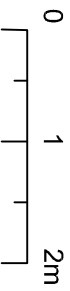


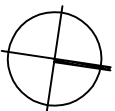

APARTAMENTY

MATEJKI

ul. Matejki 11, ŁÓDŹ
dz.ew.7/18 obr. M.Łódź Śródmieście 03

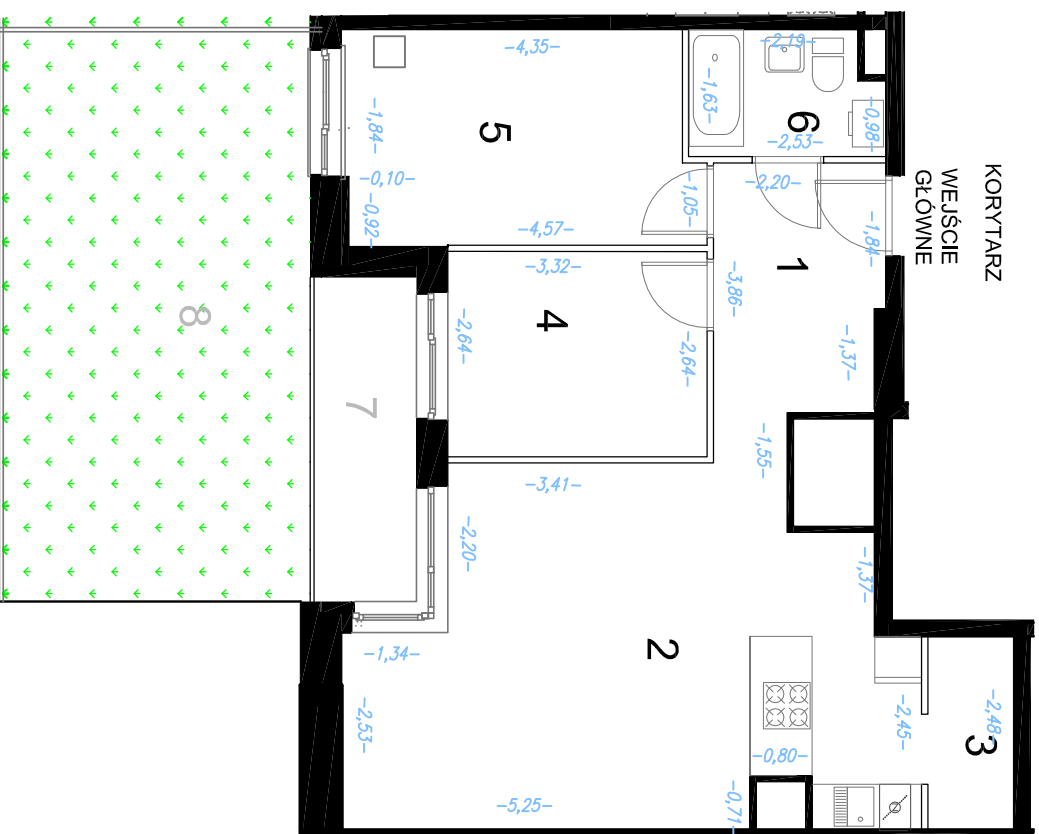

ściana zewnętrzna
- nierozbieralna

ściana wewnętrzna
- rozbieralna



GEODER
USŁUGI GEODEZYJNE
Wojciech Husiałyński
02-798 Warszawa, ul. Na Przyszłość 3m. 13
tel. 500 167 093

ZESTAWIENIE POWIERZCHNI:

1	Przedpokój	6,89 m ²
2	Pokój z An. Kuchennym	30,09 m ²
3	Pom. Gospodarcze	2,55 m ²
4	Pokój	8,78 m ²
5	Pokój	12,13 m ²
6	Łazienka	3,91 m ²
7	Loggia	5,50 m ²
8	Ogródek	28,97 m ²

POWYKONAWCZE POMIARY I POWIERZCHNIE
UŻYTKOWE LOKALU WG RZECZYWISTEGO
POMIARU ZGODNIE Z NORMĄ PN-ISO 9836

ARCH	INWESTOR: Arche Sp. z o.o. 02-801 Warszawa, ul. Puławska 361 tel. 22 319 80 80 , www.arche.pl	Wykonał: Inż. geodeta Wojciech Husiałyński	Sprawdził: Inż. Ryszard Husiałyński upr. GUGIK Nr 3148 zakres uprawnień 1,2	3	Izby	0	plętro	64,35	57	lokal
-------------	---	---	---	---	------	---	--------	-------	----	-------