



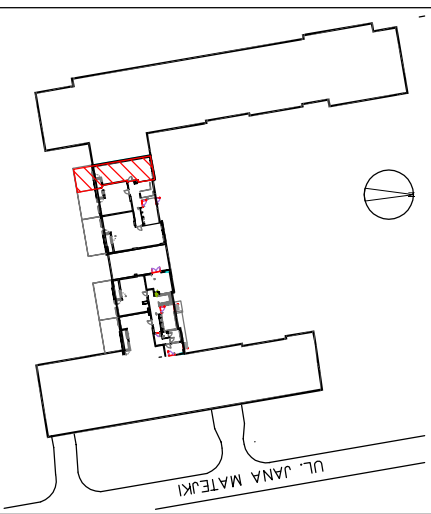

# APARTAMENTY MATEJKI

ul. Matejki 11, ŁÓDŹ  
dz.ew.7/18 obr. M.Łódź Śródmieście 03

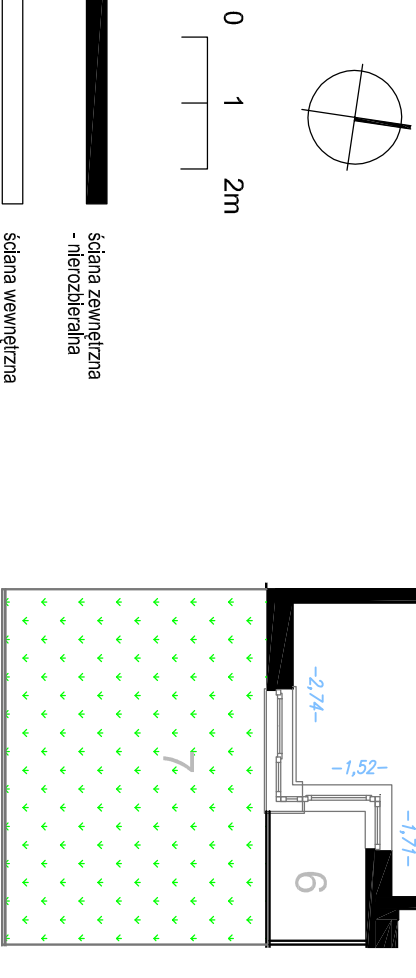

**GEODER**  
USŁUGI GEODEZYJNE  
Wojciech Husiałyński  
02-798 Warszawa, ul. Na Przyszbie 3m. 13  
tel. 500 167 093

#### ZESTAWIENIE POWIERZCHNI:

1	Przedpokój	6,51 m <sup>2</sup>
2	Pokój z An. Kuchennym	22,85 m <sup>2</sup>
3	Łazienka	3,81 m <sup>2</sup>
4	Pokój	12,10 m <sup>2</sup>
5	Pokój	9,64 m <sup>2</sup>
6	Loggia	2,83 m <sup>2</sup>
7	Ogródek	20,80 m <sup>2</sup>

POWYKONAWCZE POMIARY I POWIERZCHNIE  
UŻYTKOWE LOKALU WG RZECZYWISTEGO  
POMIARU ZGODNIE Z NORMĄ PN-ISO 9836

<b>ARCHE</b>	INWESTOR: Arche Sp. z o.o. 02-801 Warszawa, ul. Puławska 361 tel. 22 319 80 80 , www.arche.pl	Wykonał: Inż. geodeta 24/03/2018 Wojciech Husiałyński	Sprawdził: 31/03/2018	<b>3</b>	Izby	<b>0</b>	plétro	<b>54,91</b>	pow. m <sup>2</sup>	<b>100</b>	lokal
--------------	---	--	--------------------------	----------	------	----------	--------	--------------	---------------------	------------	-------

GEODETA UPRAWNIONY  
Inż. Ryszard Husiałyński  
upr. GUGiK Nr 3148  
zakres uprawnień 1,2