
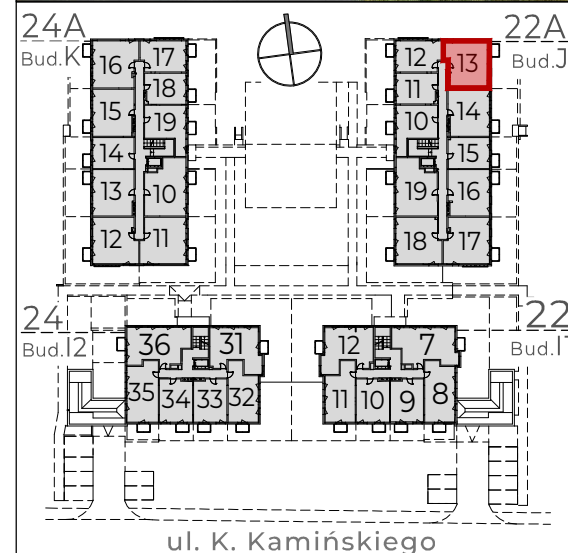


Osiedle Arche Ożarów

Budynek J

Inwentaryzacja powykonawcza
ul. K. Kamińskiego 22, 22A, 24, 24A
Ożarów Mazowiecki
dz.ew. 18/32, 18/52 obręb 0009

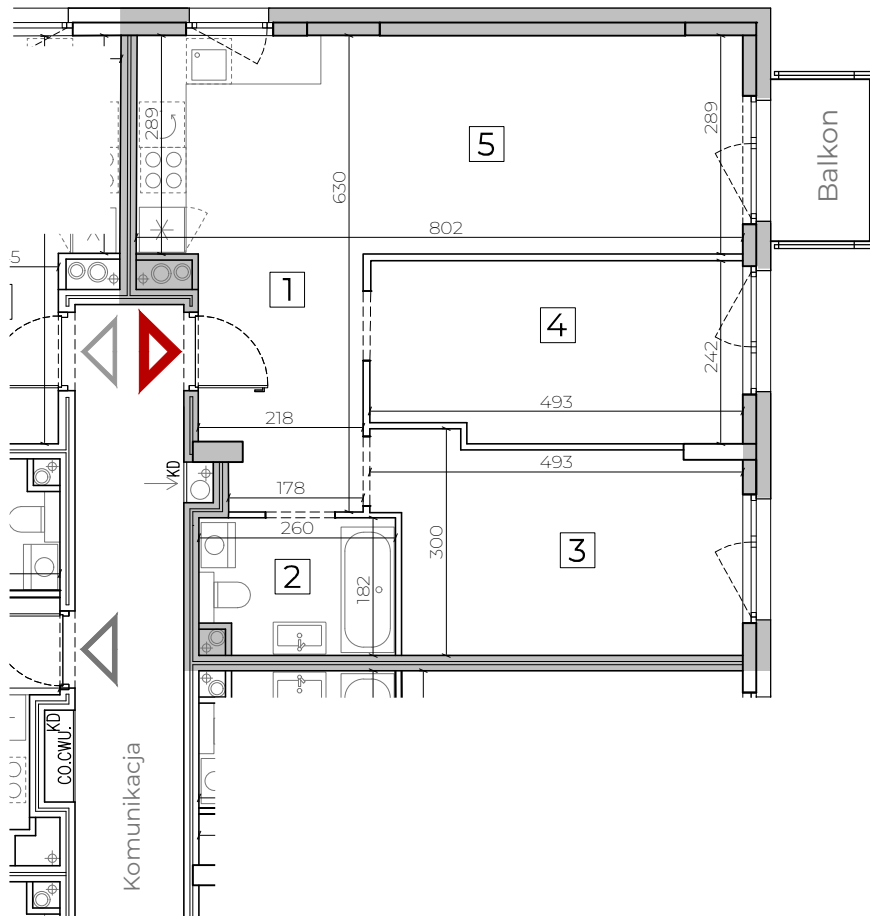

Typ lokalu	Mieszkalny	Kondygnacja	+2
Nr roboczy bud.	J	Nr roboczy lok.	13
Nr porządk. bud.	22A	Nr lokalu	13
Powierzchnia użytkowa lokalu		59,13 m ²	
Balkon		2,78 m ²	
I.p.	Rodzaj pomieszczenia	Powierzchnia użytkowa	
1	Komunikacja	7,01 m ²	
2	Łazienka	4,55 m ²	
3	Pokój	12,85 m ²	
4	Pokój	11,56 m ²	
5	Salon z aneksem kuch.	23,16 m ²	

0 1m 2m 3m

Inwentaryzacja Powykonawcza wykonana została na zasadach określonych w normie PN-ISO 9836:2022-07 oraz w nawiązaniu do rozporządzenia Ministra Rozwoju z dnia 11.09.2020 r. w sprawie szczegółowego zakresu i formy projektu budowlanego. Data pomiaru 01.2025 r.