





Arche S.A.
ul. Puławska 361
02-801 Warszawa
arche@arche.pl
tel: /22/ 319 80 80

Osiedle Arche Ożarów

Budynek K

Inwentaryzacja powykonawcza
ul.K.Kamińskiego 22,22A,24,24A
Ożarów Mazowiecki
dz.ew. 18/32, 18/52 obręb 0009

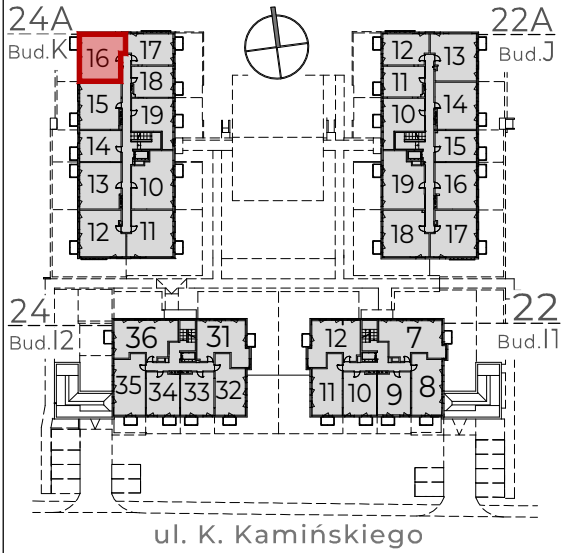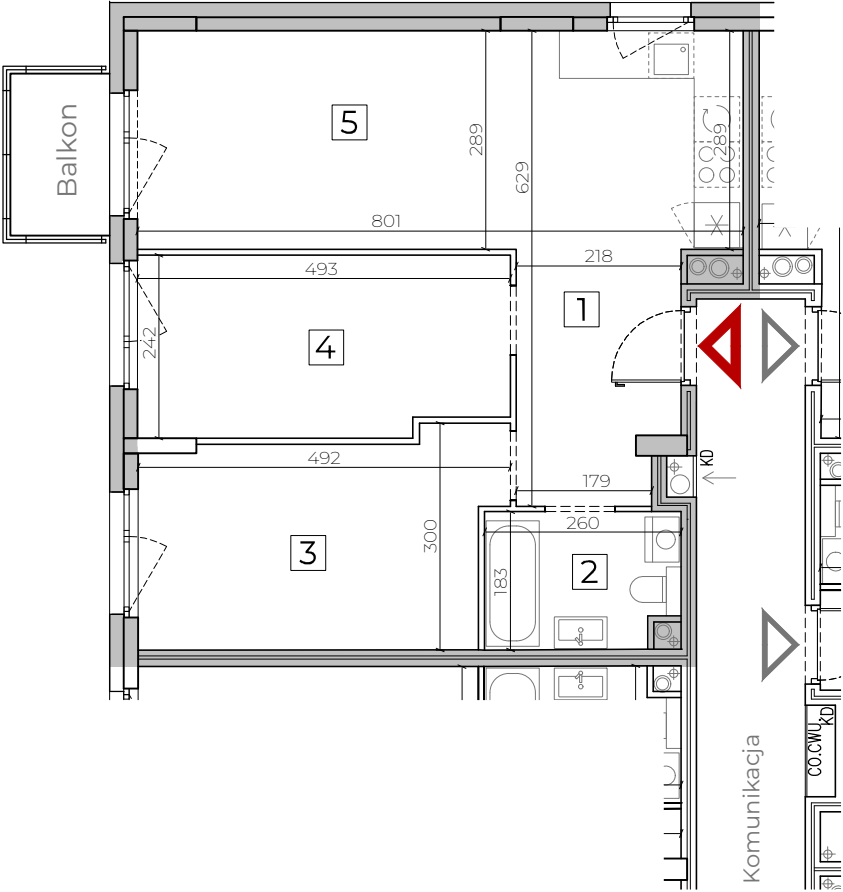

Typ lokalu	Mieszkalny	Kondygnacja	+2
Nr roboczy bud.	K	Nr roboczy lok.	16
Nr porządk. bud.	24A	Nr lokalu	16
Powierzchnia użytkowa lokalu		59,08 m ²	
Balkon		2,80 m ²	
I.p.	Rodzaj pomieszczenia	Powierzchnia użytkowa	
1	Komunikacja	6,99 m ²	
2	Łazienka	4,55 m ²	
3	Pokój	12,82 m ²	
4	Pokój	11,57 m ²	
5	Salon z aneksem kuchen.	23,15 m ²	



Inwentaryzacja Powykonawcza wykonana została na zasadach określonych w normie PN-ISO 9836:2022-07 oraz w nawiązaniu do rozporządzenia Ministra Rozwoju z dnia 11.09.2020 r. w sprawie szczegółowego zakresu i formy projektu budowlanego. Data pomiaru 01.2025 r.