





Arche S.A.
ul. Puławska 361
02-801 Warszawa
arche@arche.pl
tel: /22/ 319 80 80

Osiedle Arche Ożarów

Budynek K

Inwentaryzacja powykonawcza
ul.K.Kamińskiego 22,22A,24,24A
Ożarów Mazowiecki
dz.ew. 18/32, 18/52 obręb 0009

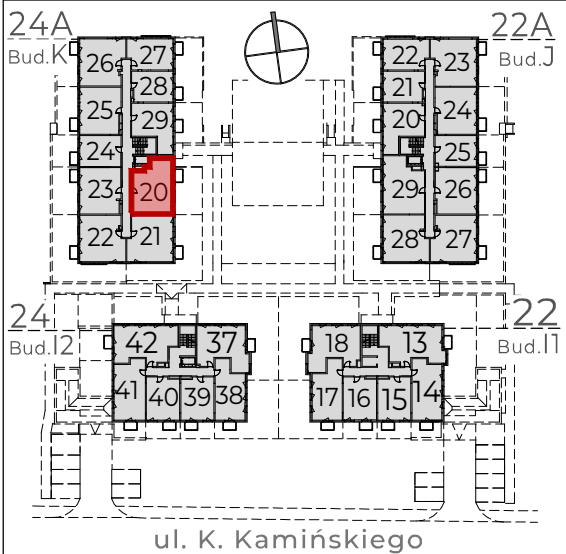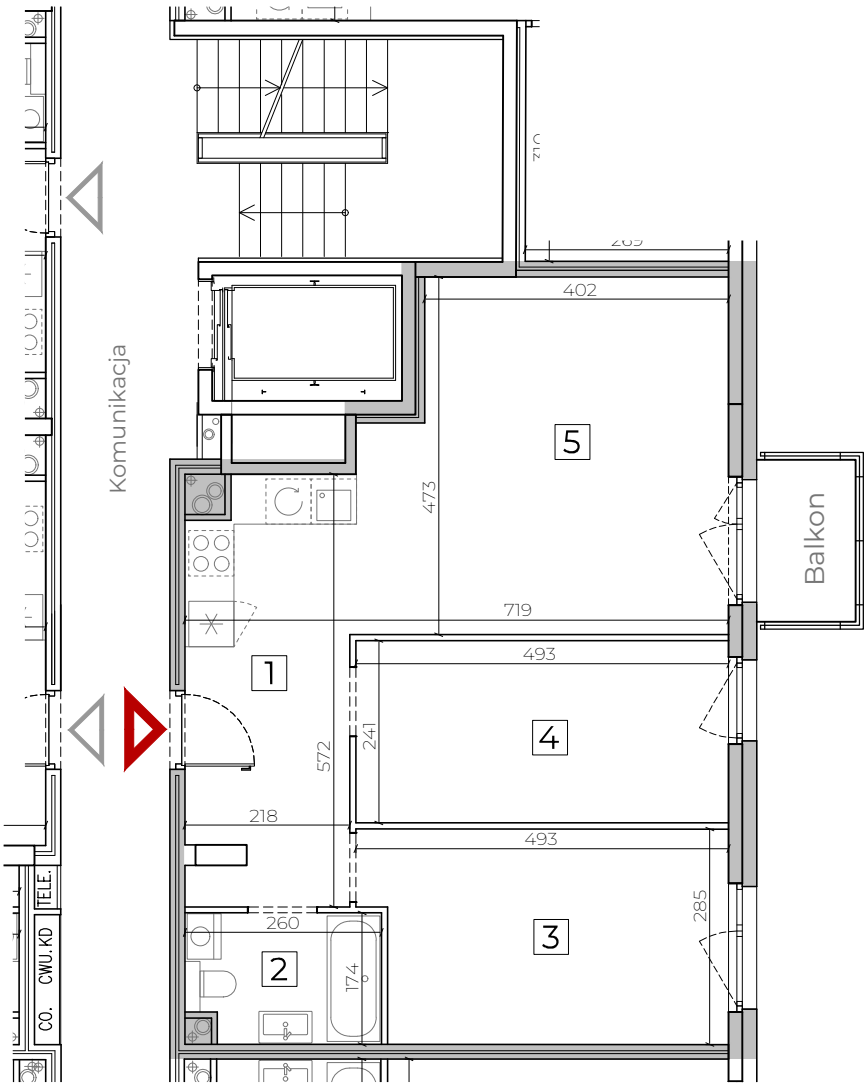

Typ lokalu	Mieszkalny	Kondygnacja	+3
Nr roboczy bud.	K	Nr roboczy lok.	20
Nr porządk. bud.	24A	Nr lokalu	20
Powierzchnia użytkowa lokalu		63,11 m ²	
Balkon		2,78 m ²	
I.p.	Rodzaj pomieszczenia	Powierzchnia użytkowa	
1	Komunikacja	7,63 m ²	
2	Łazienka	4,34 m ²	
3	Pokój	13,28 m ²	
4	Pokój	11,88 m ²	
5	Salon z aneksem kuch.	25,98 m ²	



Inwentaryzacja Powykonawcza wykonana została na zasadach określonych w normie PN-ISO 9836:2022-07 oraz w nawiązaniu do rozporządzenia Ministra Rozwoju z dnia 11.09.2020 r. w sprawie szczegółowego zakresu i formy projektu budowlanego. Data pomiaru 01.2025 r.