


Willa Kasprowicza


Wrocław Karłowice

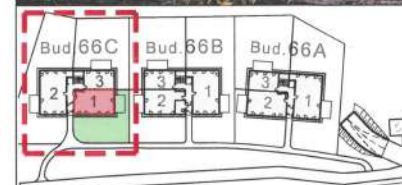

Data pomiaru
10.2024

Inwentaryzacja powykonawcza wykonana została zgodnie z zasadami określonymi w normie PN-ISO 9836 oraz rozporządzeniem ministra rozwoju z dnia 11 września 2020 r. w sprawie szczegółowego zakresu i formy projektu budowlanego. Pomiary wykonano z dokładnością ± 5 mm w świetle tynku, wymiary zaokrąglone zostały do 1cm.

Typ lokalu	Mieszkalny	Kondygnacja	+1
Nr roboczy bud.	A1	Nr roboczy lokalu	1
Nr porządkowy bud.	66C	Nr docelowy lokalu	1
Powierzchnia użytkowa lokalu	82,96 m ²		
Taras	16,09 m ²		
Ogródek	159,28 m ²		
I.p.	Rodzaj pomieszczenia	Powierzchnia użytkowa	
1	Pralnia	2,90 m ²	
2	Łazienka	3,94 m ²	
3	Łazienka	4,08 m ²	
4	Korytarz	8,80 m ²	
5	Salon z aneksem kuchen.	36,79 m ²	
6	Sypialnia	14,39 m ²	
7	Sypialnia	12,06 m ²	

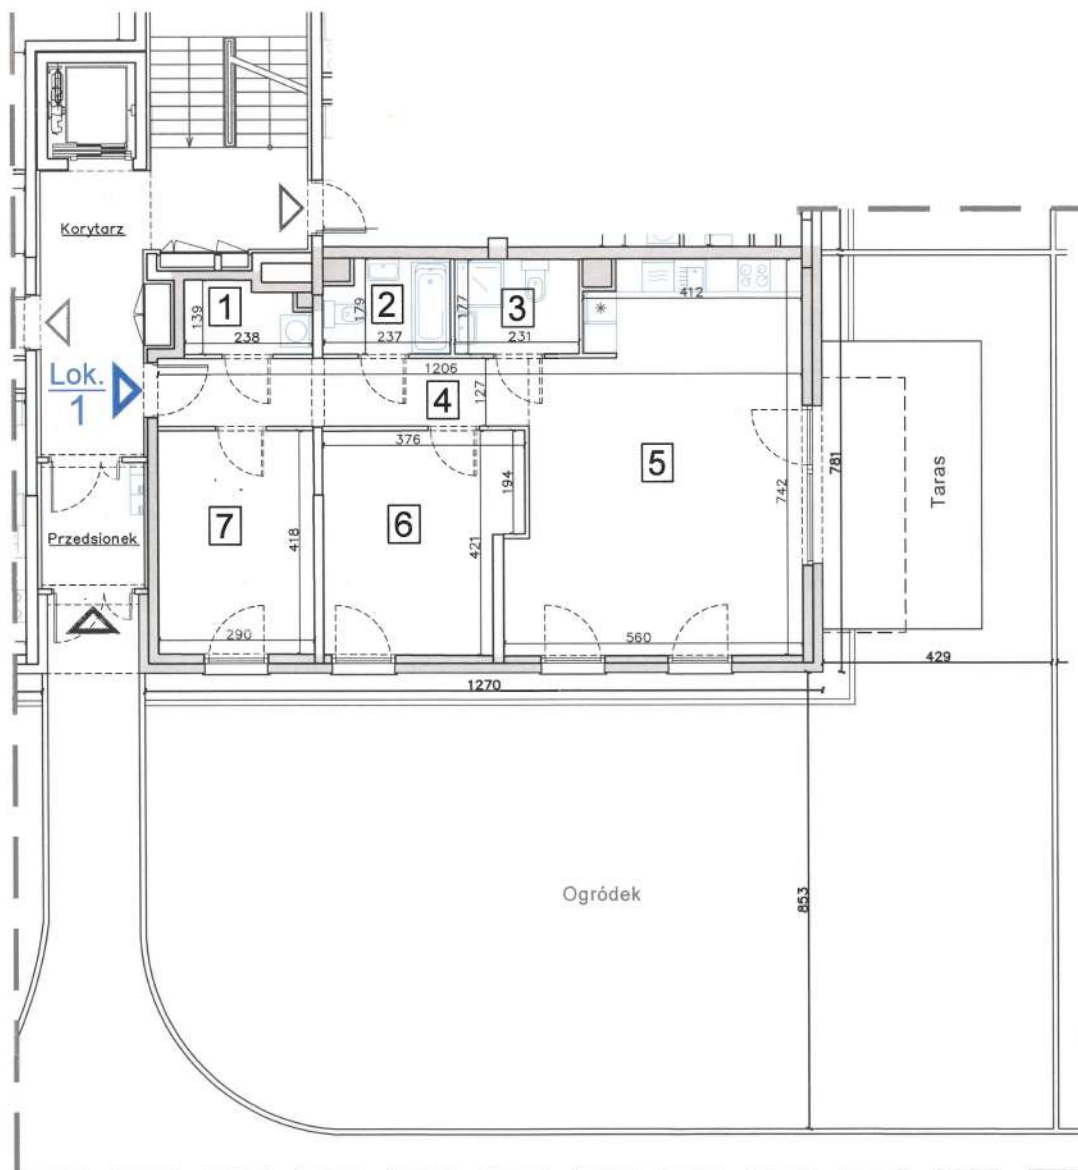

— Ściany zewnętrzne

▶ Wejście do lokalu

0 1m 2m 3m

inż. Leszek Stypułkowski
 Wrześniak Piotr
 02-797 Warszawa, Al. KEN 20 m. 5
 NIP. 796-230-73-66, REGON 67287205
 uprawnienia budowlane nr MAZ/0295/OWOK/09
 tel. 605 235 719