
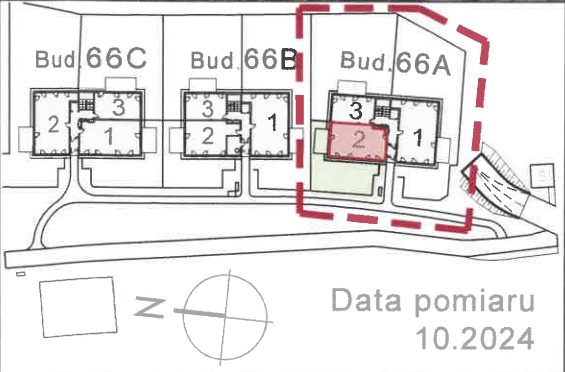


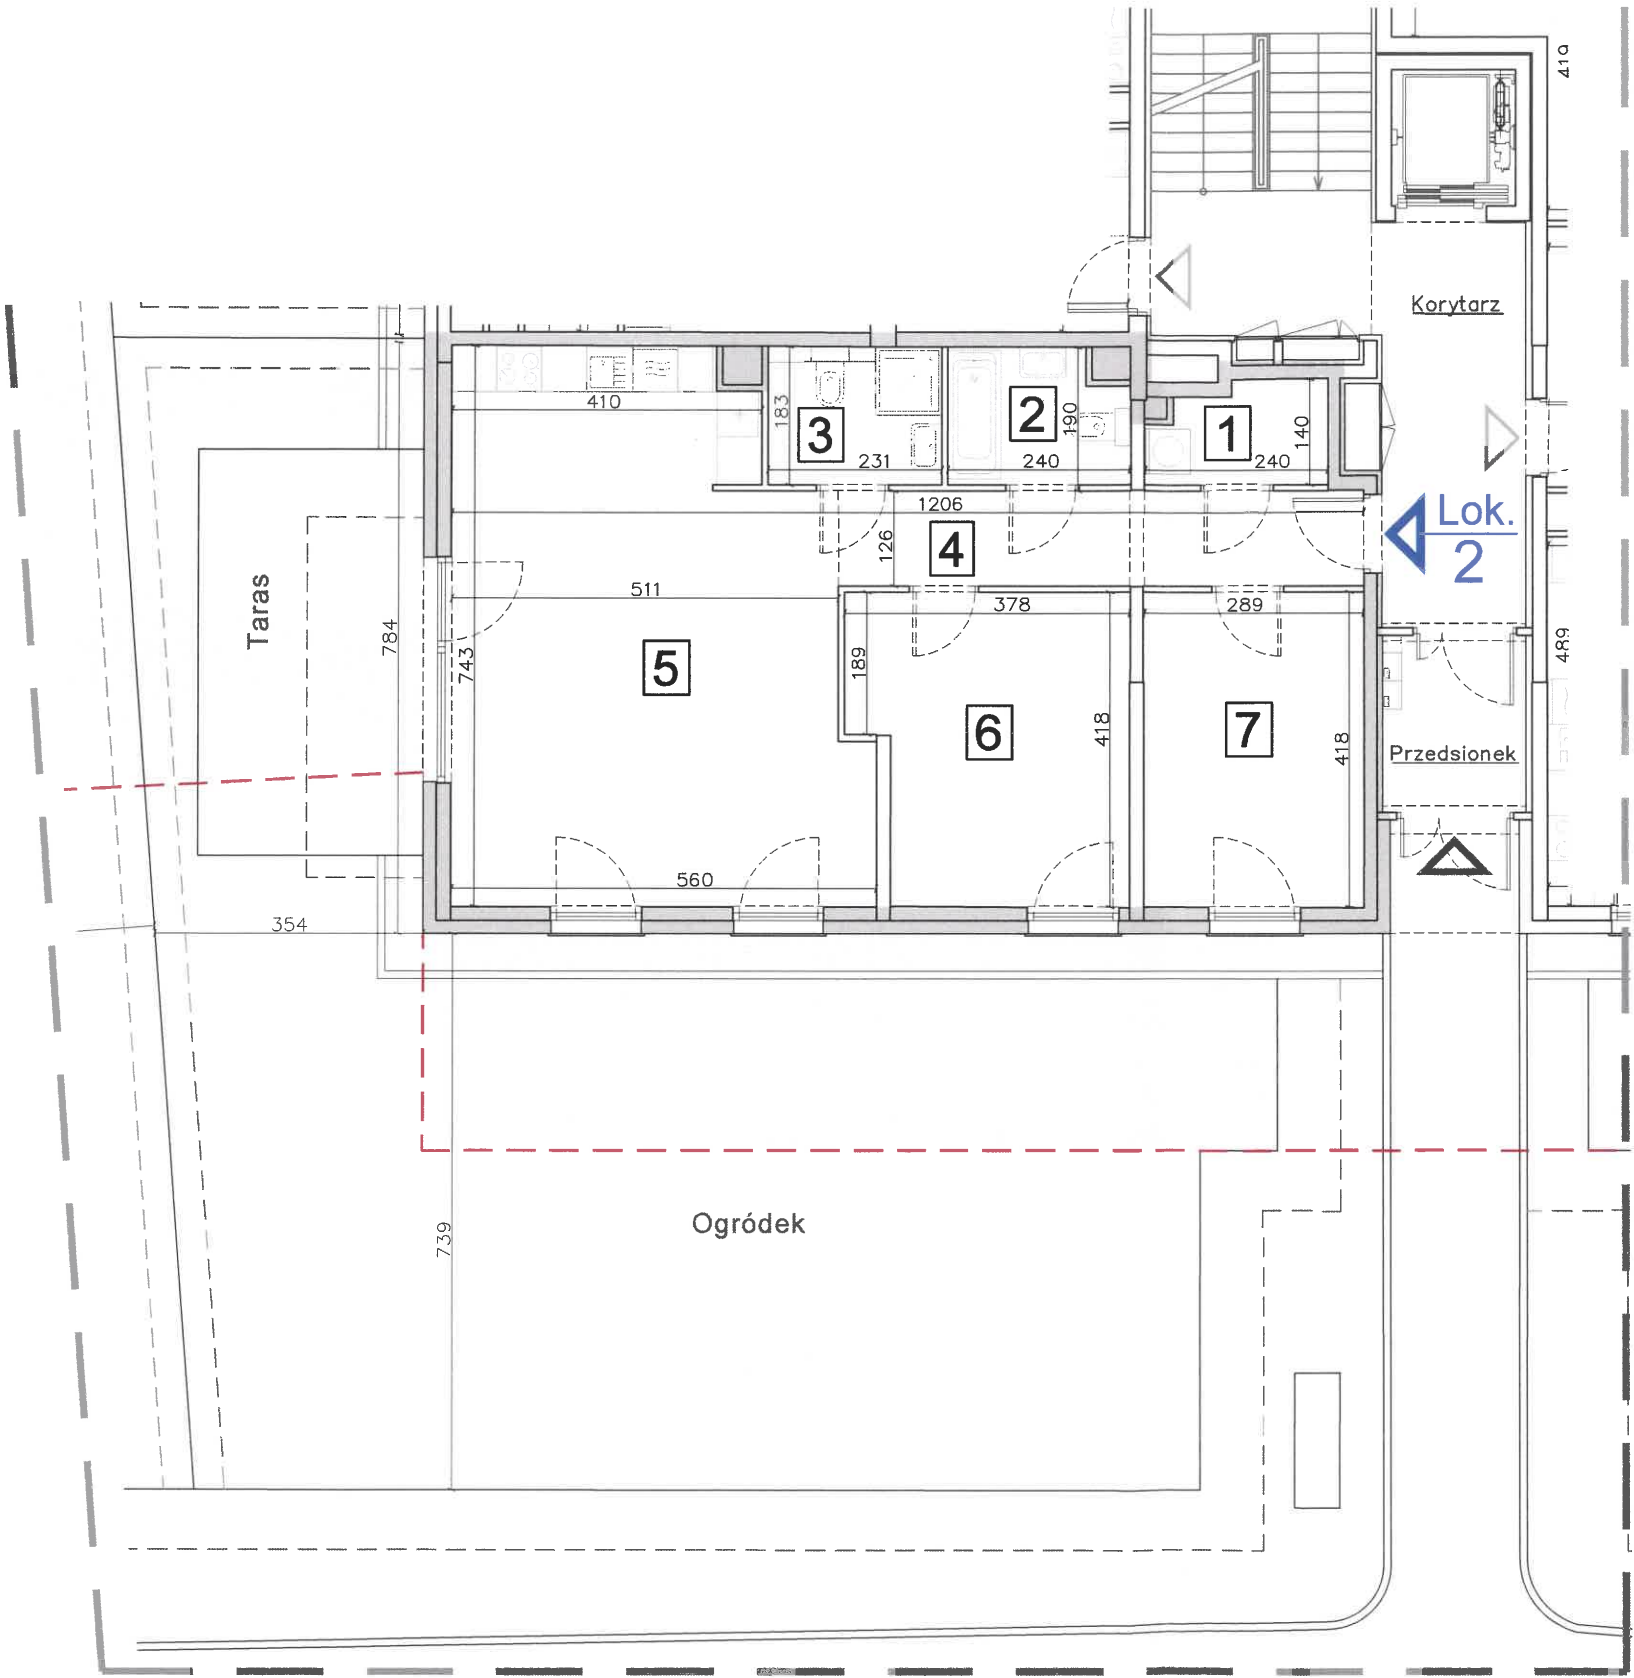

Inwentaryzacja powykonawcza wykonana została zgodnie z zasadami określonymi w normie PN-ISO 9836 oraz rozporządzeniem ministra rozwoju z dnia 11 września 2020 r. w sprawie szczegółowego zakresu i formy projektu budowlanego. Pomiar wykonano z dokładnością ± 5 mm w świetle tynku, wymiary zaokrąglone zostały do 1cm.

Typ lokalu	Mieszkalny	Kondygnacja	+1
Nr roboczy bud.	A3	Nr roboczy lokalu	2
Nr porządkowy bud.	66A	Nr docelowy lokalu	2

Powierzchnia użytkowa lokalu **83,04 m²**

Pow. tarasu – wyłączne korzystanie (dz. bud.) **12,98 m²**

Pow. tarasu – służebność (poza dz. bud.) **3,08 m²**

Pow. ogródka – wyłączne korzystanie (dz. bud.) **42,40 m²**

Pow. ogródka – służebność (poza dz. bud.) **74,90 m²**

I.p.	Rodzaj pomieszczenia	Powierzchnia użytkowa
1	Pralnia	2,94 m ²
2	Łazienka	4,07 m ²
3	Łazienka	4,21 m ²
4	Korytarz	8,75 m ²
5	Salon z aneksem kuchen.	36,67 m ²
6	Sypialnia	14,34 m ²
7	Sypialnia	12,06 m ²

Powierzchnie tarasów i ogródków zostały rozdzielone na część zlokalizowaną na działce budynkowej (prawo do wyłącznego korzystania) oraz część zlokalizowaną poza działką budynkową (korzystanie na podstawie służebności)

inż. Leszek Stypułkowski

uprawnienia budowlane nr
MAZ/0295/ÓWOK/09

SOLAP
Wrześniak Piotr
02-797 Warszawa, Al. KEN 20 m. 5
NIP. 796-230-73-66, REGON 672877205
tel. 605 235 719