





Arche S.A.
ul. Puławska 361, 02-801 Warszawa,
tel: /22/ 319 80 80, arche@arche.pl

Willa Kasprowicza

Wrocław Karłowice

Inwentaryzacja powykonawcza
al. Jana Kasprowicza 66C Wrocław
dz.ew. 35/22; AR_10 obręb Karłowice

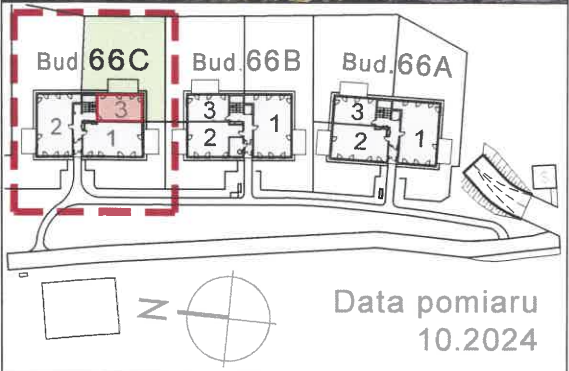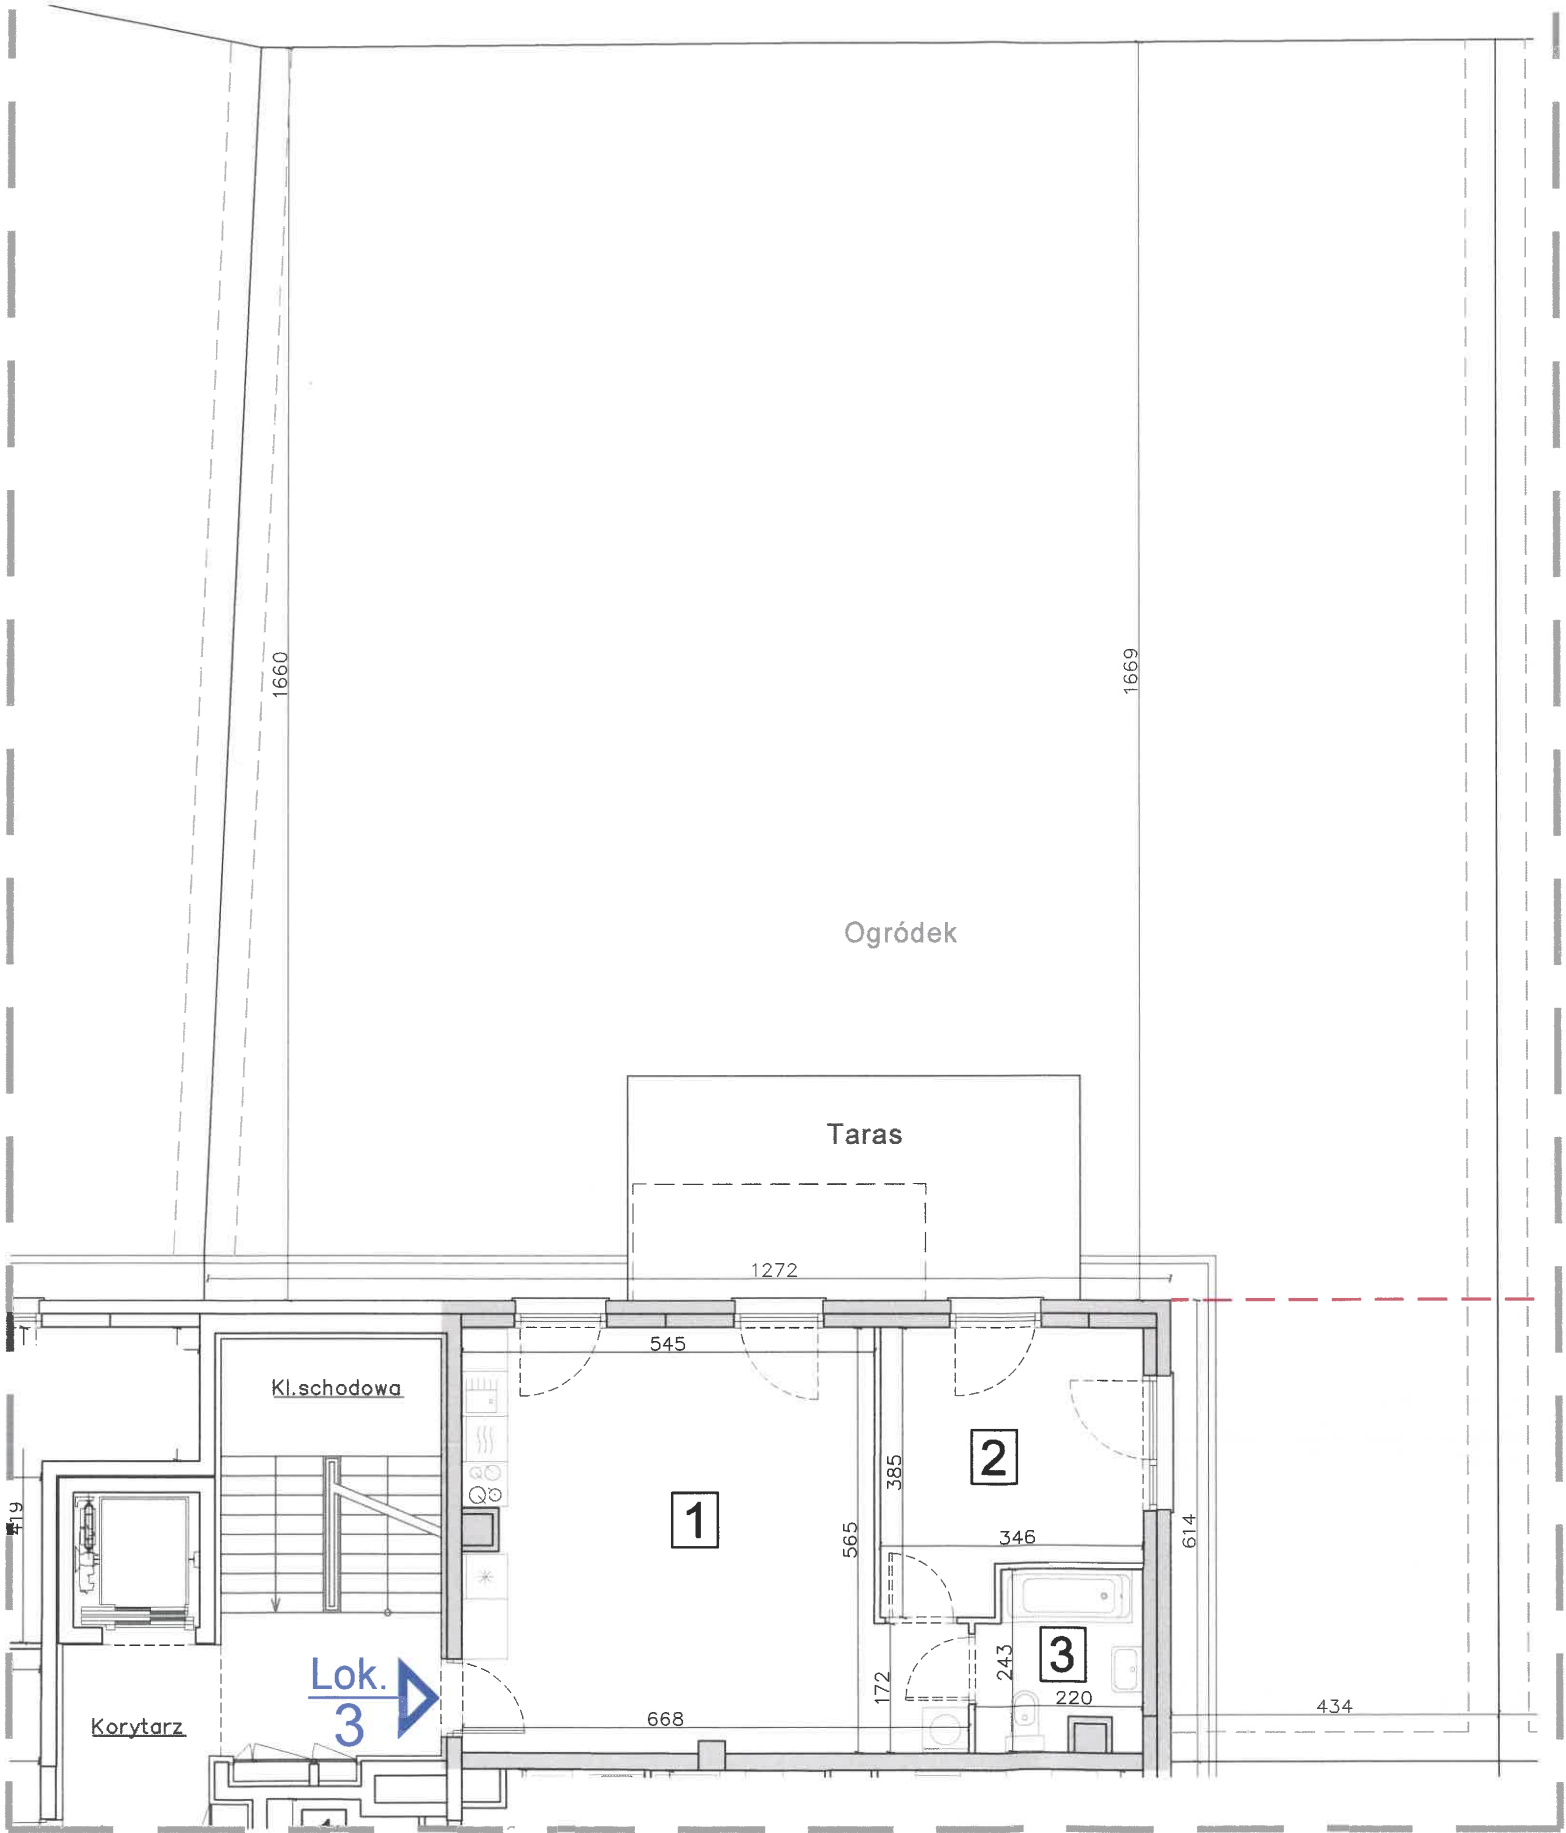

Inwentaryzacja powykonawcza wykonana została zgodnie z zasadami określonymi w normie PN-ISO 9836 oraz rozporządzeniem ministra rozwoju z dnia 11 września 2020 r. w sprawie szczegółowego zakresu i formy projektu budowlanego. Pomiary wykonano z dokładnością ± 5 mm w świetle tynku, wymiary zaokrąglone zostały do 1cm.

Typ lokalu	Mieszkalny	Kondygnacja	+1
Nr roboczy bud.	A1	Nr roboczy lokalu	3
Nr porządkowy bud.	66C	Nr docelowy lokalu	3
Powierzchnia użytkowa lokalu	49,21 m ²		
Pow. tarasu – wyłączone korzystanie (dz. bud.)	0,00 m ²		
Pow. tarasu – służebność (poza dz. bud.)	17,85 m ²		
Pow. ogródka – wyłączone korzystanie (dz. bud.)	26,86 m ²		
Pow. ogródka – służebność (poza dz. bud.)	261,11 m ²		
I.p.	Rodzaj pomieszczenia	Powierzchnia użytkowa	
1	Salon z aneksem kuchennym	32,50 m ²	
2	Sypialnia	11,88 m ²	
3	Łazienka	4,83 m ²	

Powierzchnie tarasów i ogródków zostały rozdzielone na część zlokalizowaną na działce budynkowej (prawo do wyłącznego korzystania) oraz część zlokalizowaną poza działką budynkową (korzystanie na podstawie służebności).

inż. Leszek Stypułkowski


uprawnienia budowlane nr
MAZ/0295/OWOK/09

SOLAP

Wrześniak Piotr

02-797 Warszawa, Al. KEN 20 m. 5

NIP: 796-230-73-66, REGON 672877205

tel. 605 235 719