




Arche S.A.
ul. Puławska 361, 02-801 Warszawa,
tel: /22/ 319 80 80, arche@arche.pl

Willa Kasprowicza

Wrocław Karłowice

Inwentaryzacja powykonawcza
al.Jana Kasprowicza 66B Wrocław
dz.ew. 35/22; AR_10 obręb Karłowice

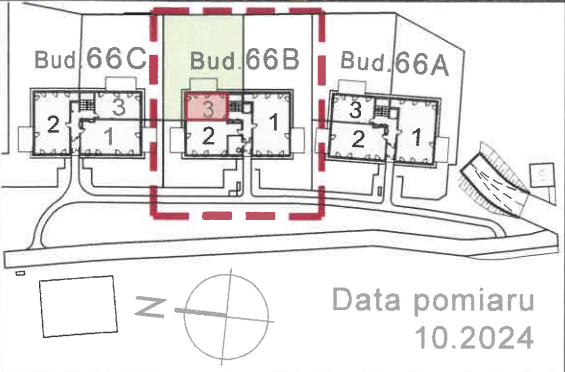

Inwentaryzacja powykonawcza wykonana została zgodnie z zasadami określonymi w normie PN-ISO 9836 oraz rozporządzeniem ministra rozwoju z dnia 11 września 2020 r. w sprawie szczegółowego zakresu i formy projektu budowlanego. Pomiary wykonano z dokładnością ± 5 mm w świetle tynku, wymiary zaokrąglone zostały do 1cm.

Typ lokalu	Mieszkalny	Kondygnacja	+1
Nr roboczy bud.	A2	Nr roboczy lokalu	3
Nr porządkowy bud.	66B	Nr docelowy lokalu	3

Powierzchnia użytkowa lokalu **49,16 m²**

Pow. tarasu – wyłączone korzystanie (dz. bud.) **0,00 m²**

Pow. tarasu – służebność (poza dz. bud.) **17,85 m²**

Pow. ogródka – wyłączone korzystanie (dz. bud.) **26,63 m²**

Pow. ogródka – służebność (poza dz. bud.) **269,17 m²**

I.p.	Rodzaj pomieszczenia	Powierzchnia użytkowa
1	Salon z aneksem kuchen.	32,45 m ²
2	Sypialnia	11,83 m ²
3	Łazienka	4,88 m ²

Powierzchnie tarasów i ogródków zostały rozdzielone na część zlokalizowaną na działce budynkowej (prawo do wyłącznego korzystania) oraz część zlokalizowaną poza działką budynkową (korzystanie na podstawie służebności)

inż. Leszek Stypułkowski


uprawnienia budowlane nr
MAZ/0295/OWOK/09


SOLAP

Wrześniak Piotr

02-797 Warszawa, Al KEN 20 m. 5

NIP: 796-230-73-66, REGON 672877205

tel. 605 235 719

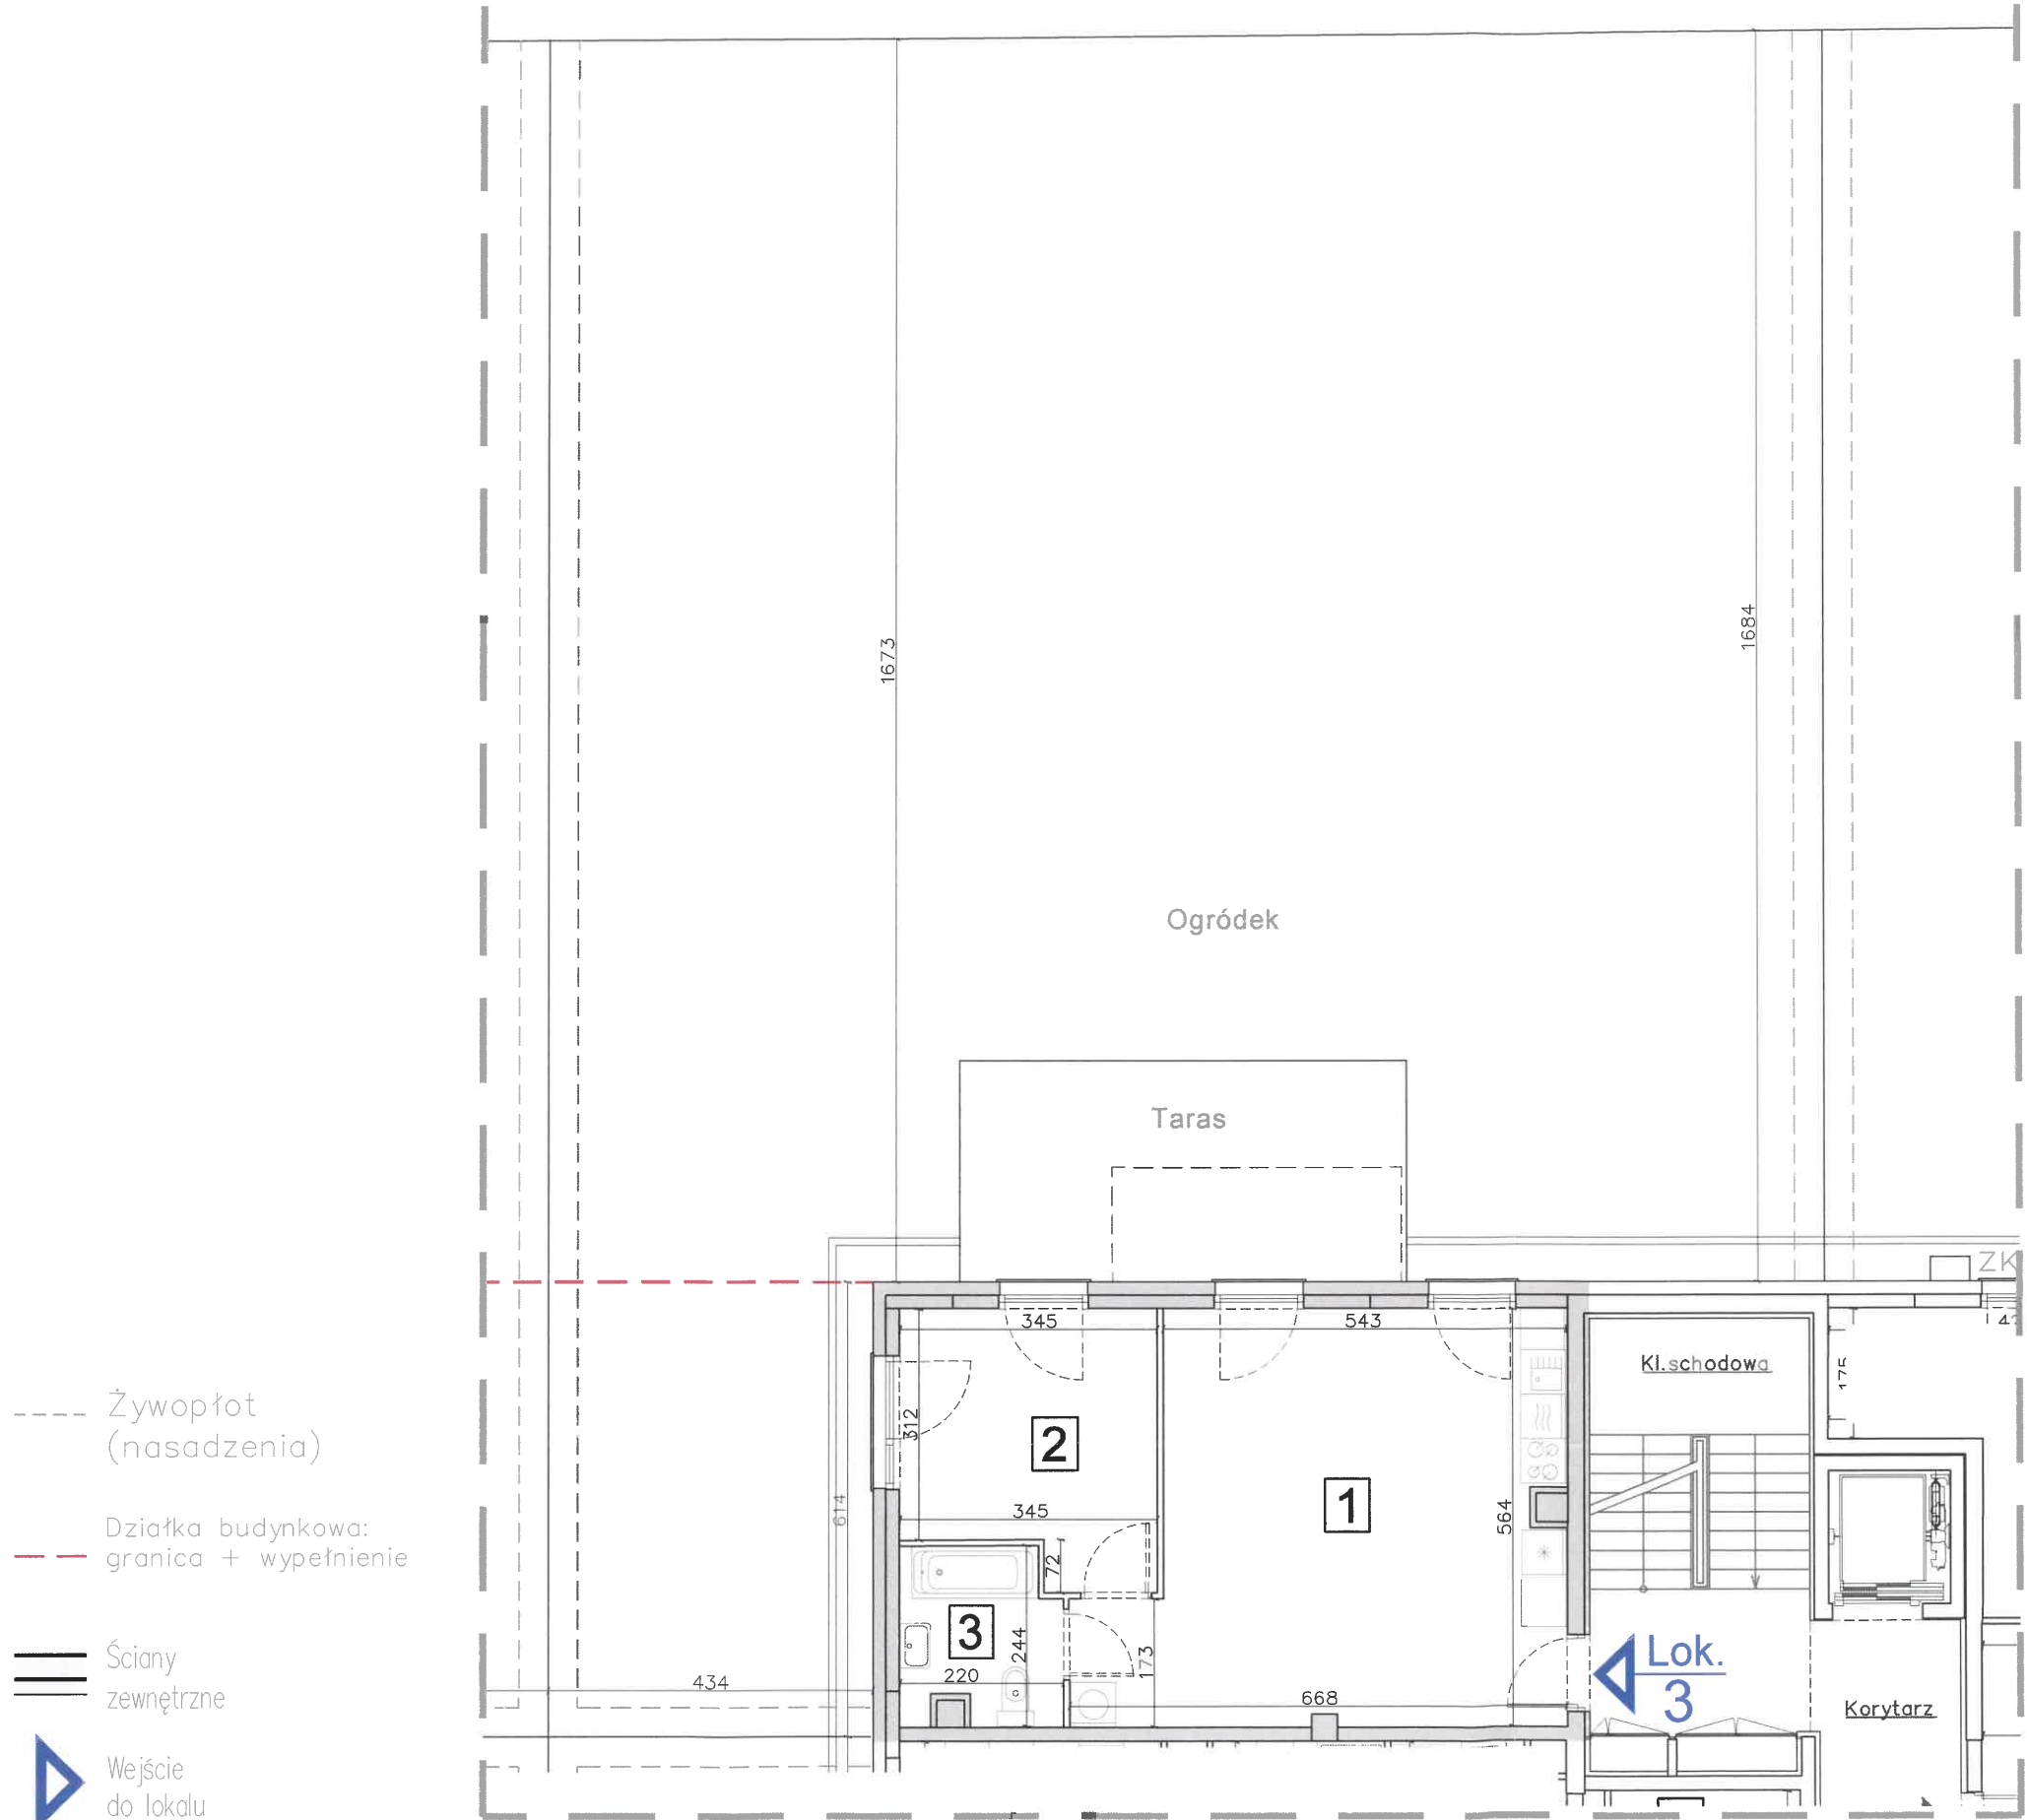

--- Żywopłót
(nasadzenia)

--- Działka budynkowa:
granica + wypełnienie

== Ściany
zewnętrzne

▶ Wejście
do lokalu

