




Arche S.A.
 ul. Puławska 361, 02-801 Warszawa,
 tel: /22/ 319 80 80, arche@arche.pl

Willa Kasprowicza

Wrocław Karłowice

Inwentaryzacja powykonawcza
 al. Jana Kasprowicza 66A Wrocław
 dz.ew. 35/22; AR_10 obręb Karłowice

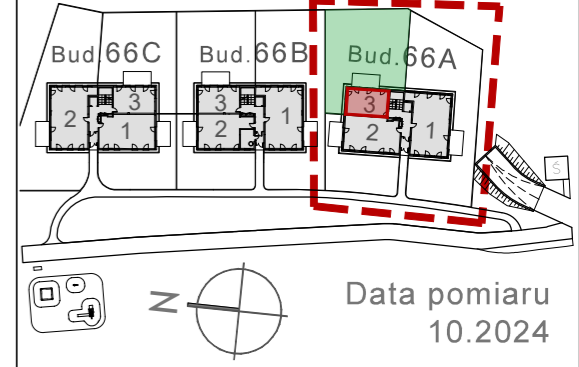

Inwentaryzacja powykonawcza wykonana została zgodnie z zasadami określonymi w normie PN-ISO 9836 oraz rozporządzeniem ministra rozwoju z dnia 11 września 2020 r. w sprawie szczegółowego zakresu i formy projektu budowlanego. Pomiary wykonano z dokładnością ± 5 mm w świetle tynku, wymiary zaokrąglone zostały do 1cm.

Typ lokalu	Mieszkalny	Kondygnacja	+1
Nr roboczy bud.	A3	Nr roboczy lokalu	3
Nr porządkowy bud.	66A	Nr docelowy lokalu	3
Powierzchnia użytkowa lokalu		49,31 m²	
Taras		17,88 m ²	
Ogródek		321,06 m ²	
I.p.	Rodzaj pomieszczenia	Powierzchnia użytkowa	
1	Salon z aneksem kuchen.	32,55 m ²	
2	Sypialnia	11,86 m ²	
3	Łazienka	4,90 m ²	

