


Ściany zewnętrzne

Wejście do lokalu

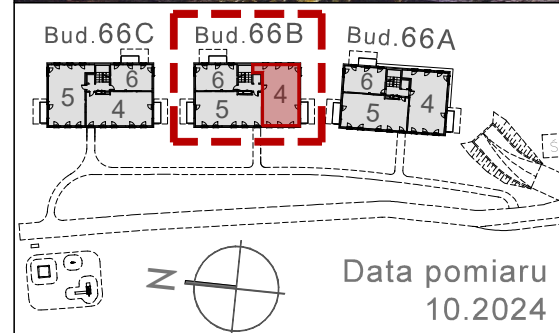

Inwentaryzacja powykonawcza wykonana została zgodnie z zasadami określonymi w normie PN-ISO 9836 oraz rozporządzeniem ministra rozwoju z dnia 11 września 2020 r. w sprawie szczegółowego zakresu i formy projektu budowlanego. Pomiary wykonano z dokładnością ± 5 mm w świetle tynku, wymiary zaokrąglone zostały do 1cm.

Typ lokalu	Mieszkalny	Kondygnacja	+2
Nr roboczy bud.	A2	Nr roboczy lokalu	4
Nr porządkowy bud.	66B	Nr docelowy lokalu	4
Powierzchnia użytkowa lokalu			104,68 m²
Balkon			6,73 m ²
I.p.	Rodzaj pomieszczenia	Powierzchnia użytkowa	
1	Korytarz	9,76 m ²	
2	Sypialnia	12,53 m ²	
3	Sypialnia	9,75 m ²	
4	Sypialnia	17,49 m ²	
5	Łazienka	8,70 m ²	
6	Łazienka	5,27 m ²	
7	Salon z aneksem kuchen.	41,18 m ²	