


Lok. 4

Ściany zewnętrzne

Wejście do lokalu

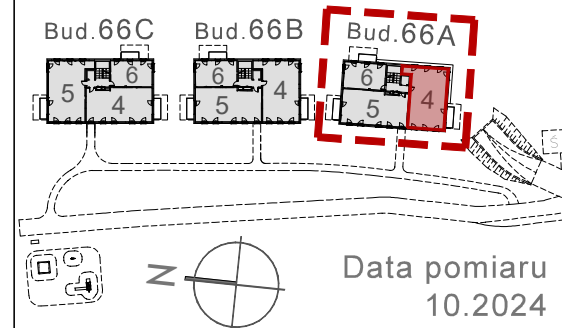

Inwentaryzacja powykonawcza wykonana została zgodnie z zasadami określonymi w normie PN-ISO 9836 oraz rozporządzeniem ministra rozwoju z dnia 11 września 2020 r. w sprawie szczegółowego zakresu i formy projektu budowlanego. Pomiary wykonano z dokładnością ± 5 mm w świetle tynku, wymiary zaokrąglone zostały do 1cm.

Typ lokalu	Mieszkalny	Kondygnacja	+2
Nr roboczy bud.	A3	Nr roboczy lokalu	4
Nr porządkowy bud.	<b>66A</b>	Nr docelowy lokalu	<b>4</b>
Powierzchnia użytkowa lokalu		<b>104,75 m<sup>2</sup></b>	
Balkon		6,72 m <sup>2</sup>	
I.p.	Rodzaj pomieszczenia	Powierzchnia użytkowa	
1	Korytarz	9,81 m <sup>2</sup>	
2	Sypialnia	12,56 m <sup>2</sup>	
3	Sypialnia	9,75 m <sup>2</sup>	
4	Sypialnia	17,50 m <sup>2</sup>	
5	Łazienka	8,65 m <sup>2</sup>	
6	Łazienka	5,34 m <sup>2</sup>	
7	Salon z aneksem kuchen.	41,14 m <sup>2</sup>	