
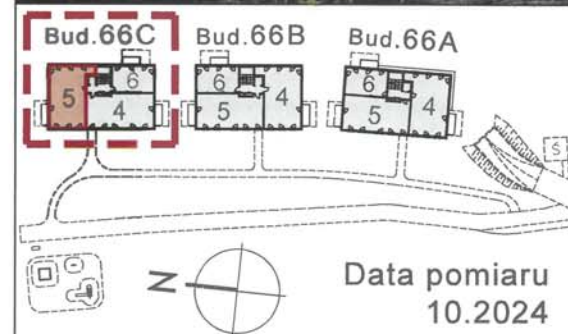


# Willa Kasprowicza

## Wrocław Karłowice

Inwentaryzacja powykonawcza  
al.Jana Kasprowicza 66C Wrocław  
dz.ew. 35/22; AR\_10 obręb Karłowice

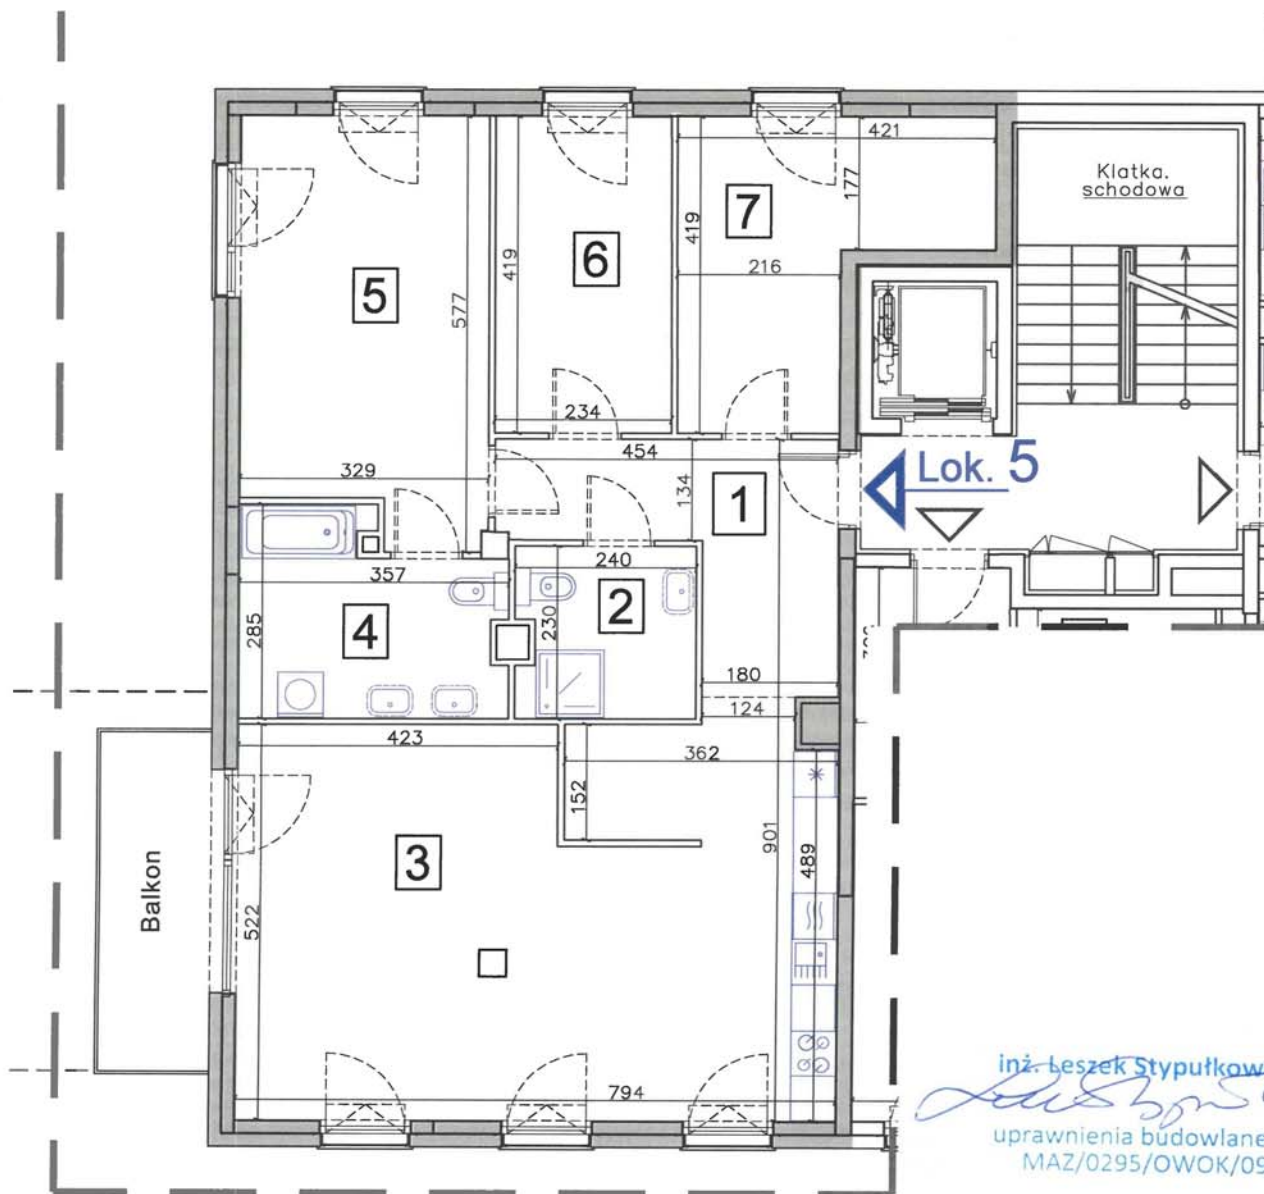

Inwentaryzacja powykonawcza wykonana została zgodnie z zasadami określonymi w normie PN-ISO 9836 oraz rozporządzeniem ministra rozwoju z dnia 11 września 2020 r. w sprawie szczegółowego zakresu i formy projektu budowlanego. Pomiary wykonano z dokładnością  $\pm 5$  mm w świetle tynku, wymiary zaokrąglone zostały do 1cm.

|                              |                         |                       |    |
|------------------------------|-------------------------|-----------------------|----|
| Typ lokalu                   | Mieszkalny              | Kondygnacja           | +2 |
| Nr roboczy bud.              | A1                      | Nr roboczy lokalu     | 5  |
| Nr porządkowy bud.           | 66C                     | Nr docelowy lokalu    | 5  |
| Powierzchnia użytkowa lokalu | 105,09 m <sup>2</sup>   |                       |    |
| Balkon                       | 6,62 m <sup>2</sup>     |                       |    |
| I.p.                         | Rodzaj pomieszczenia    | Powierzchnia użytkowa |    |
| 1                            | Korytarz                | 9,79 m <sup>2</sup>   |    |
| 2                            | Łazienka                | 5,35 m <sup>2</sup>   |    |
| 3                            | Salon z aneksem kuchen. | 41,29 m <sup>2</sup>  |    |
| 4                            | Łazienka                | 8,67 m <sup>2</sup>   |    |
| 5                            | Sypialnia               | 17,57 m <sup>2</sup>  |    |
| 6                            | Sypialnia               | 9,77 m <sup>2</sup>   |    |
| 7                            | Sypialnia               | 12,65 m <sup>2</sup>  |    |

inż. Leszek Stypułkowski

uprawnienia budowlane nr  
MAZ/0295/OWOK/09

SOLAP  
Wrześniak Piotr

02-797 Warszawa, Al. KEN 20 m. 5  
NIP: 796-230-73-66, REGON 672877205  
tel. 605 235 719