


Ściany zewnętrzne

Wejście do lokalu

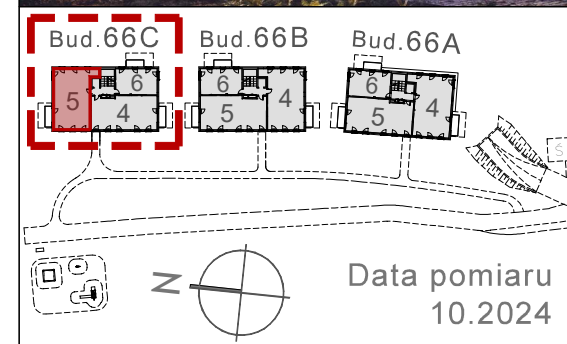

Inwentaryzacja powykonawcza wykonana została zgodnie z zasadami określonymi w normie PN-ISO 9836 oraz rozporządzeniem ministra rozwoju z dnia 11 września 2020 r. w sprawie szczegółowego zakresu i formy projektu budowlanego. Pomiary wykonano z dokładnością ± 5 mm w świetle tynku, wymiary zaokrąglone zostały do 1cm.

Typ lokalu	Mieszkalny	Kondygnacja	+2
Nr roboczy bud.	A1	Nr roboczy lokalu	5
Nr porządkowy bud.	66C	Nr docelowy lokalu	5
Powierzchnia użytkowa lokalu		105,09 m²	
Balkon		6,62 m ²	
I.p.	Rodzaj pomieszczenia	Powierzchnia użytkowa	
1	Korytarz	9,79 m ²	
2	Łazienka	5,35 m ²	
3	Salon z aneksem kuchen.	41,29 m ²	
4	Łazienka	8,67 m ²	
5	Sypialnia	17,57 m ²	
6	Sypialnia	9,77 m ²	
7	Sypialnia	12,65 m ²	