
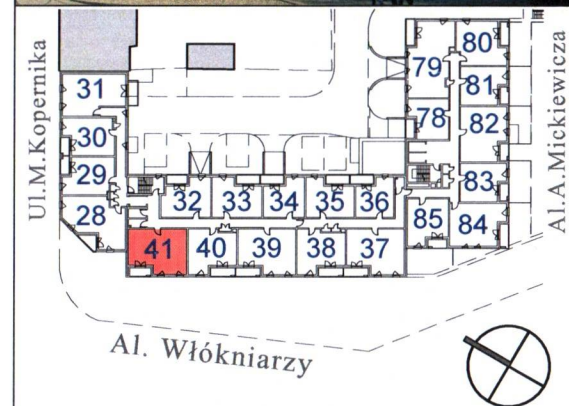


ARCHE

Arche S.A.
ul. Puławska 361
02-801 Warszawa
arche@arche.pl
tel: /22/ 319 80 80

TABACO PARK II

Inwentaryzacja powykonawcza
ul. Mikołaja Kopernika 76/78, Łódź
dz.ew. 79/19, 84/1, 84,3 obręb P-18

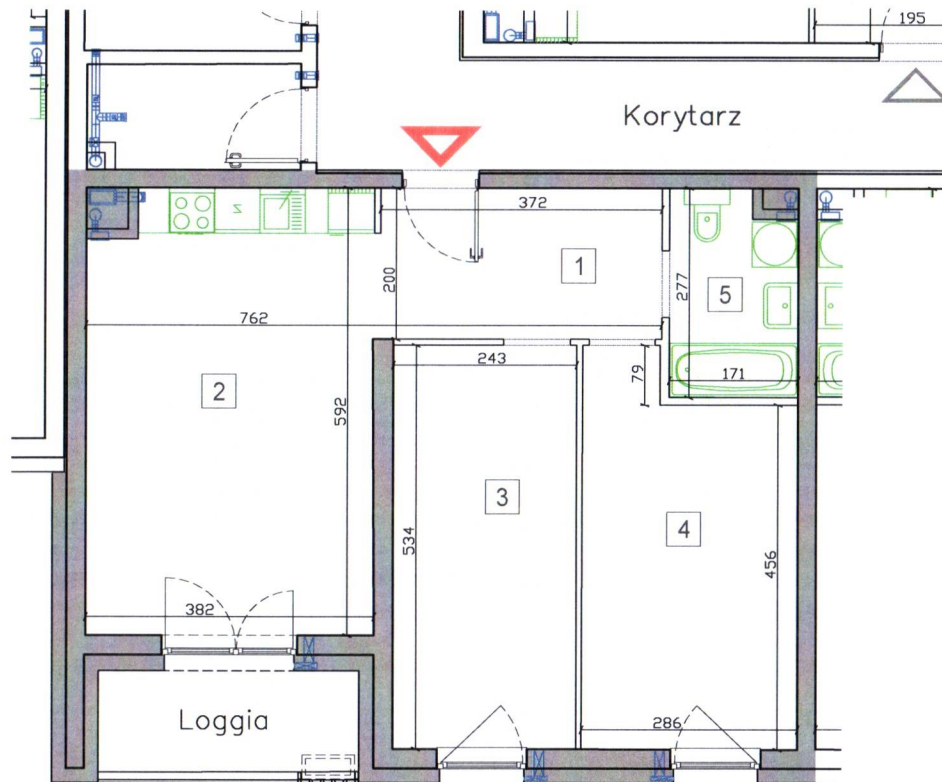

Typ lokalu	Mieszkalny	Kondygnacja	+4
Klatka schodowa	B	Ilość izb	3
Nr porządkowy bud.	76/78	Nr docelowy lokalu	41
Powierzchnia użytkowa lokalu wg. PN-ISO 9836:2015-12		61,01 m²	

l.p.	Rodzaj pomieszczenia	Powierzchnia użytkowa
1	Komunikacja	7,56 m ²
2	Pok.dzien. z aneks. kuch.	22,14 m ²
3	Pokój	12,98 m ²
4	Pokój	13,83 m ²
5	Łazienka	4,50 m ²
Loggia		4,61 m²

0 1m 2m 3m

■ Ściany nierozbieralne □ Ściany rozbieralne

Inwentaryzacja Powykonawcza wykonana jest zgodnie z zasadami określonymi w normie Powierzchnia użytkowa lokalu wg. PN-ISO 9836:2015-12. Pomiary wykonano z dokładnością ± 5 mm w świetle tynku, wymiary zaokrąglone zostały do 1cm. Data pomiaru 01.2024

inż. Leszek Stypułkowski
Leszek Stypułkowski
uprawnienia budowlane nr
MAZ/0295/OWOK/09

SOLAP
Wrześniak Piotr
02-797 Warszawa Al KEN 20 m. 5
NIP: 796-230-73-66, REGON 672877205
tel. 605 236 719