
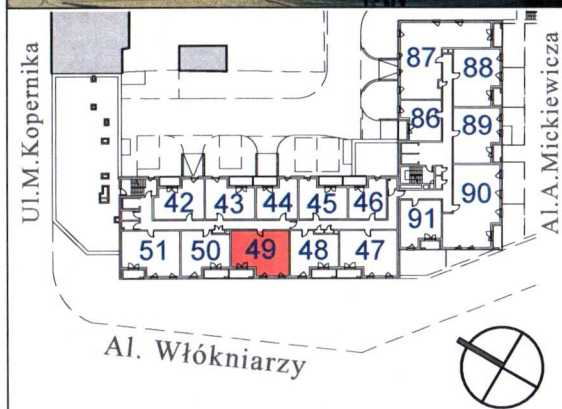


ARCHE

**Arche S.A.**  
ul. Puławska 361  
02-801 Warszawa  
arche@arche.pl  
tel: /22/ 319 80 80

# TABACO PARK II

Inwentaryzacja powykonawcza  
ul. Mikołaja Kopernika 76/78, Łódź  
dz.ew. 79/19, 84/1, 84,3 obręb P-18

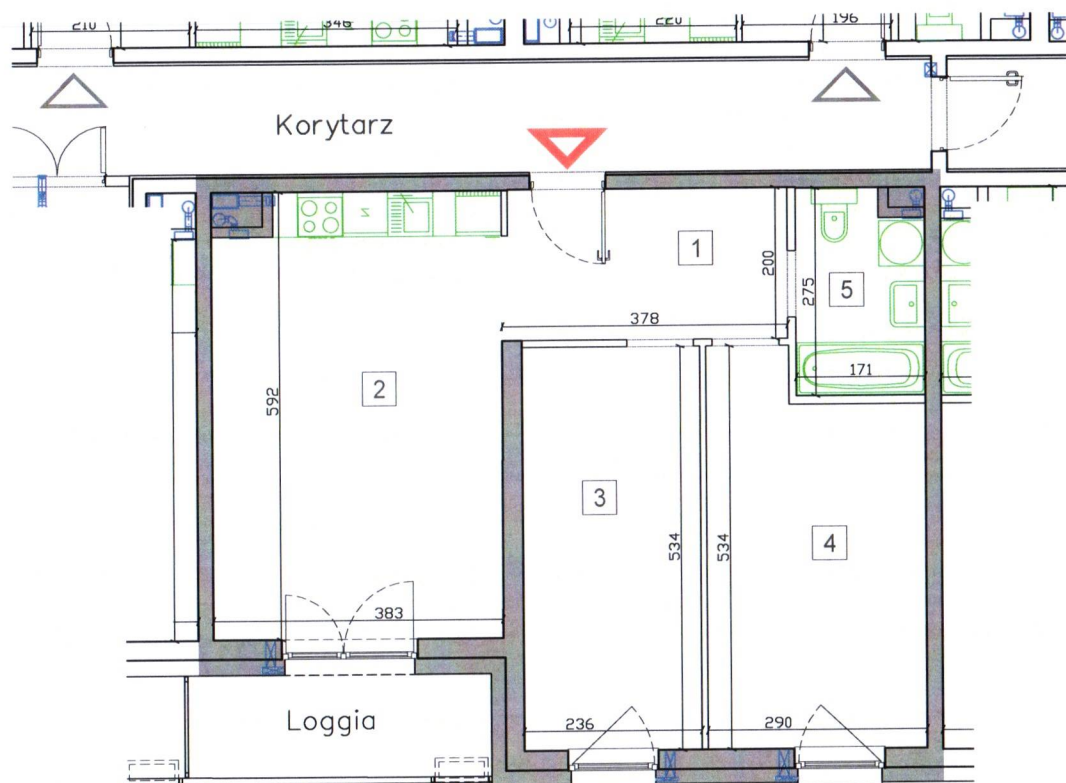

| Typ lokalu   | Mieszkalny                | Kondygnacja           | +5 |
|--|---------------------------|-----------------------|----|
| Klatka schodowa                                      | B                         | Ilość izb             | 3  |
| Nr porządkowy bud.                                   | 76/78                     | Nr docelowy lokalu    | 49 |
| Powierzchnia użytkowa lokalu wg. PN-ISO 9836:2015-12 |                           | 60,93 m <sup>2</sup>  |    |
| I.p.   | Rodzaj pomieszczenia      | Powierzchnia użytkowa |    |
| 1  | Komunikacja               | 7,52 m <sup>2</sup>   |    |
| 2  | Pok.dzien. z aneks. kuch. | 22,26 m <sup>2</sup>  |    |
| 3  | Pokój                     | 12,60 m <sup>2</sup>  |    |
| 4  | Pokój                     | 14,09 m <sup>2</sup>  |    |
| 5  | Łazienka                  | 4,46 m <sup>2</sup>   |    |
| Loggia   |                           | 5,43 m <sup>2</sup>   |    |



■ Ściany nierozbieralne □ Ściany rozbieralne

Inwentaryzacja Powykonawcza wykonana jest zgodnie z zasadami określonymi w normie Powierzchnia użytkowa lokalu wg. PN-ISO 9836:2015-12. Pomiary wykonano z dokładnością ± 5 mm w świetle tynku, wymiary zaokrąglone zostały do 1cm. Data pomiaru 01.2024

inż. Leszek Stypułkowski

*Leszek Stypułkowski*  
uprawnienia budowlane nr  
MAZ/0295/OWOK/09

SOLAP

Wrześniak Piotr  
02 797 Warszawa, Al. KEN 20 m. 5  
NIP. 796 230 73-66, REGON 672877205  
tel. 605 235 719