
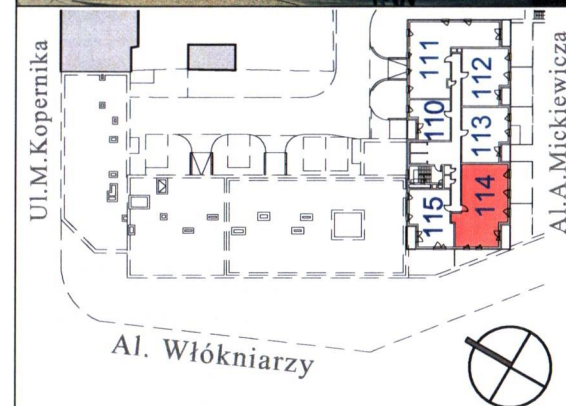


ARCHE

Arche S.A.
ul. Puławska 361
02-801 Warszawa
arche@arche.pl
tel: /22/ 319 80 80

TABACO PARK II

Inwentaryzacja powykonawcza
ul. Mikołaja Kopernika 76/78, Łódź
dz.ew. 79/19, 84/1, 84,3 obręb P-18

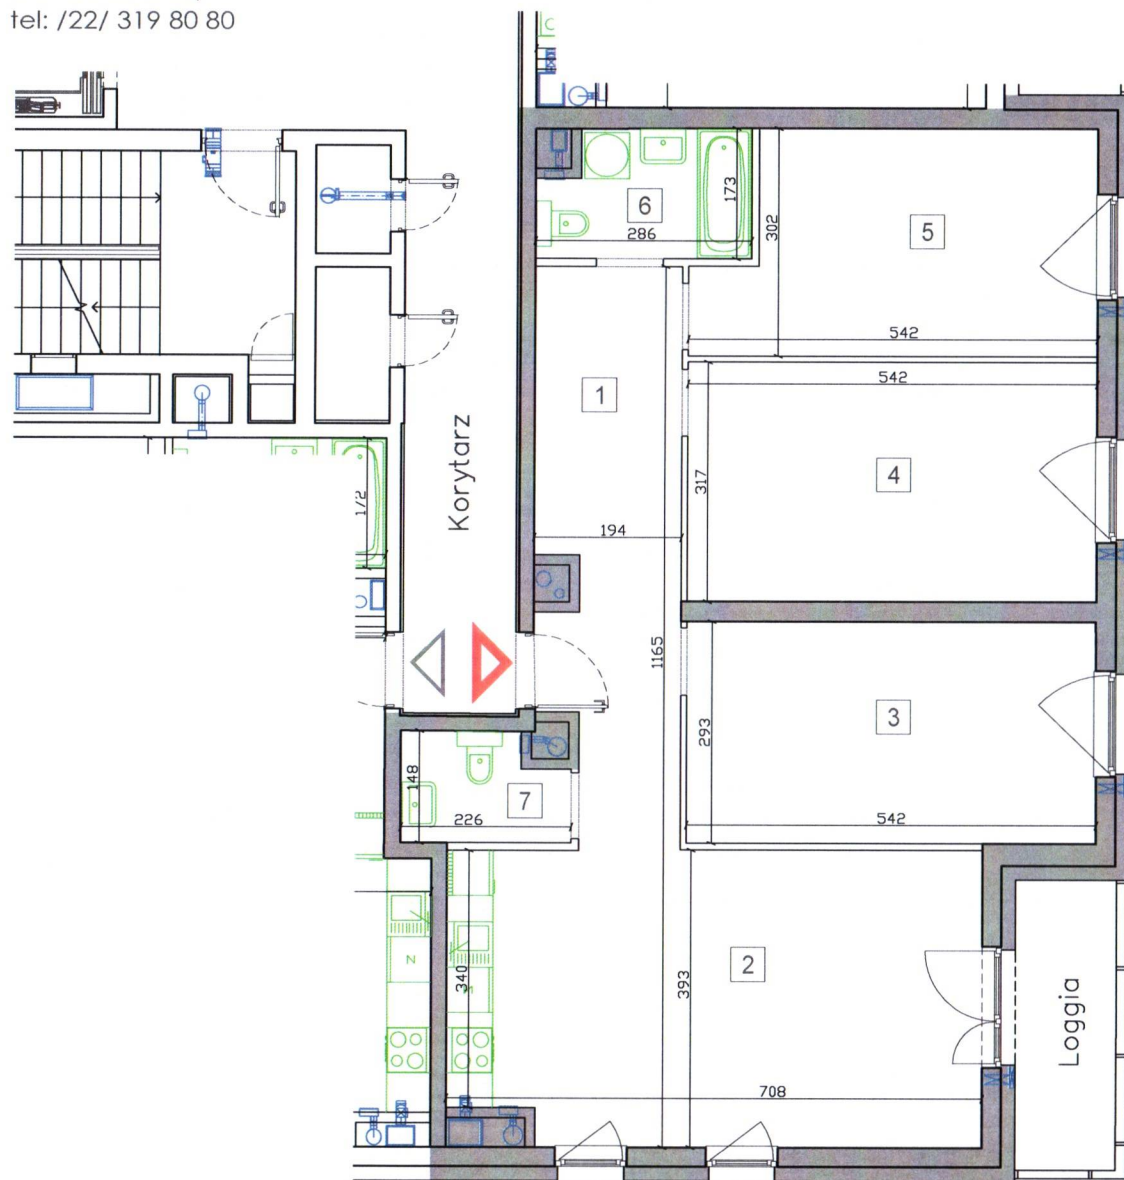

Typ lokalu	Mieszkalny	Kondygnacja	+9
Klatka schodowa	C	Ilość izb	4
Nr porządkowy bud.	76/78	Nr docelowy lokalu	114
Powierzchnia użytkowa lokalu wg. PN-ISO 9836:2015-12	95,86 m ²		

l.p.	Rodzaj pomieszczenia	Powierzchnia użytkowa
1	Komunikacja	13,41 m ²
2	Pok.dzien. z aneks. kuch.	27,20 m ²
3	Pokój	15,87 m ²
4	Pokój	17,18 m ²
5	Pokój	14,66 m ²
6	Łazienka	4,54 m ²
7	WC	3,00 m ²
Loggia		5,07 m ²



■ Ściany nierozbieralne □ Ściany rozbieralne

Inwentaryzacja Powykonawcza wykonana jest zgodnie z zasadami określonymi w normie Powierzchnia użytkowa lokalu wg. PN-ISO 9836:2015-12. Pomiar wykonano z dokładnością ± 5 mm w świetle tynku, wymiary zaokrąglone zostały do 1cm. Data pomiaru 01.2024

inż. Leszek Stypułkowski

Leszek Stypułkowski
uprawnienia budowlane nr
MAZ/0295/OWOK/09

SOLAP

Wrześniak Piotr

02-797 Warszawa, Al. KEN 20 m. 5
NIP: 796-230-73-66, REGON 67287205
tel. 605 235 719