
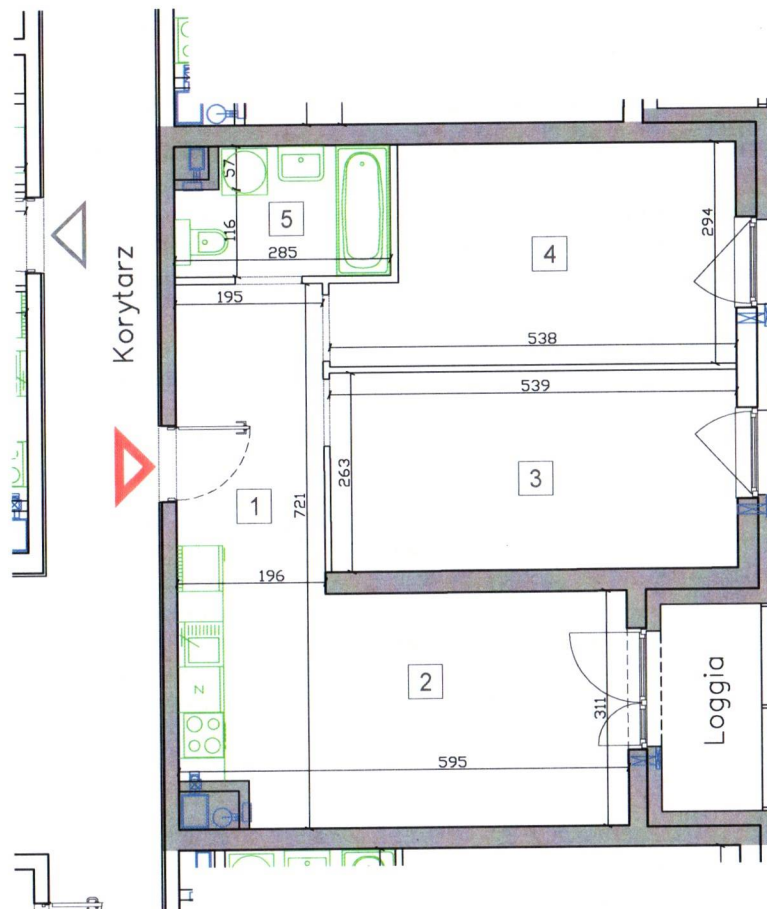


ARCHE

Arche S.A.
 ul. Puławska 361
 02-801 Warszawa
 arche@arche.pl
 tel: /22/ 319 80 80

TABACO PARK II

Inwentaryzacja powykonawcza
 ul. Mikołaja Kopernika 76/78, Łódź
 dz.ew. 79/19, 84/1, 84,3 obręb P-18

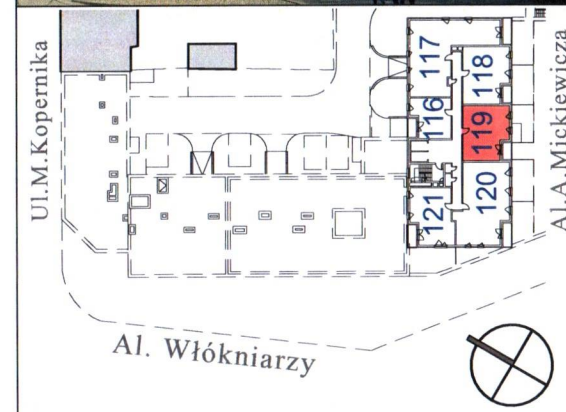

Typ lokalu	Mieszkalny	Kondygnacja	+10
Klatka schodowa	C	Ilość izb	3
Nr porządkowy bud.	76/78	Nr docelowy lokalu	119
Powierzchnia użytkowa lokalu wg. PN-ISO 9836:2015-12		58,84 m ²	
I.p.	Rodzaj pomieszczenia	Powierzchnia użytkowa	
1	Komunikacja	6,76 m ²	
2	Pok.dzien. z aneks. kuch.	19,16 m ²	
3	Pokój	14,14 m ²	
4	Pokój	14,17 m ²	
5	Łazienka	4,61 m ²	
Loggia		3,67 m ²	

0 1m 2m 3m

■ Ściany nierozbieralne □ Ściany rozbieralne

Inwentaryzacja Powykonawcza wykonana jest zgodnie z zasadami określonymi w normie Powierzchnia użytkowa lokalu wg. PN-ISO 9836:2015-12. Pomiary wykonano z dokładnością ± 5 mm w świetle tynku, wymiary zaokrąglone zostały do 1cm. Data pomiaru 01.2024

inż. Leszek Stypułkowski
Leszek Stypułkowski
 uprawnienia budowlane nr
 MAZ/0295/OWOK/09

SOLAP
 Wrześniak Piotr
 02-797 Warszawa, Al. KEN 20 m. 5
 NIP: 796-230-73-66, REGON 672877205
 tel. 605 235 719