
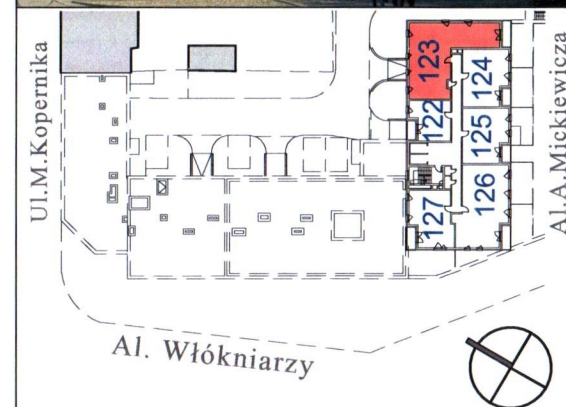


ARCHE

Arche S.A.
ul. Puławska 361
02-801 Warszawa
arche@arche.pl
tel: /22/ 319 80 80

TOBACO PARK II

Inwentaryzacja powykonawcza
ul. Mikołaja Kopernika 76/78, Łódź
dz.ew. 79/19, 84/1, 84,3 obręb P-18

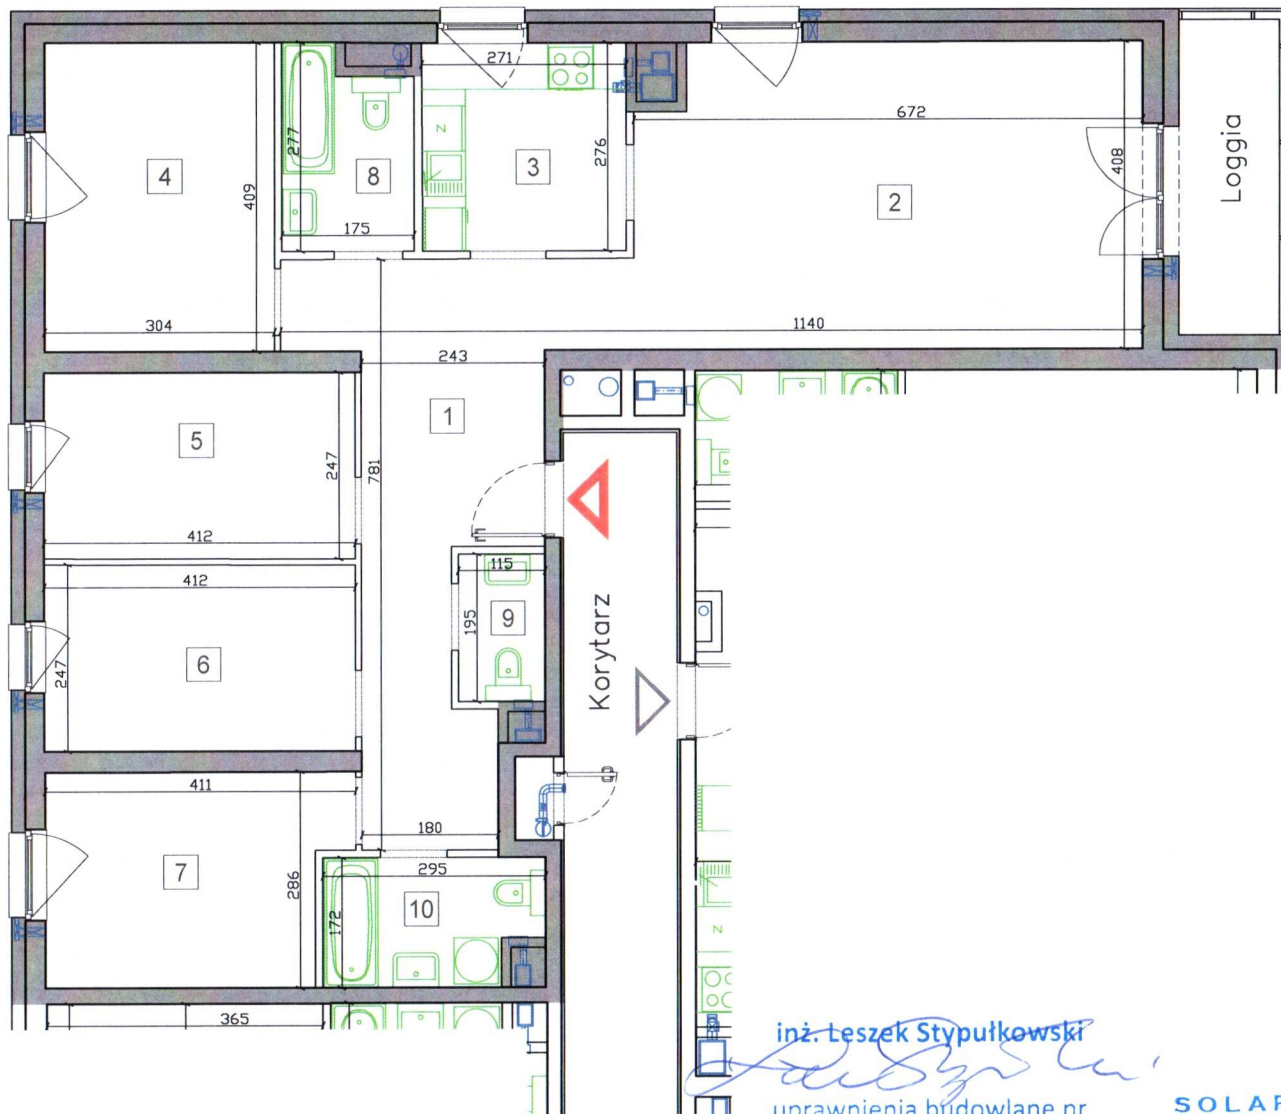

Typ lokalu	Mieszkalny	Kondygnacja	+11
Klatka schodowa	C	Ilość izb	6
Nr porządkowy bud.	76/78	Nr docelowy lokalu	123
Powierzchnia użytkowa lokalu wg. PN-ISO 9836:2015-12		107,00 m ²	
I.p.	Rodzaj pomieszczenia	Powierzchnia użytkowa	
1	Komunikacja	17,89 m ²	
2	Pokój dzienny	26,76 m ²	
3	Kuchnia	7,48 m ²	
4	Pokój	12,43 m ²	
5	Pokój	10,18 m ²	
6	Pokój	10,18 m ²	
7	Pokój	10,76 m ²	
8	Łazienka	4,39 m ²	
9	WC	2,24 m ²	
10	Łazienka	4,69 m ²	
Loggia		5,60 m ²	

inż. Leszek Stypułkowski

uprawnienia budowlane nr
MAZ/0295/OWOK/09

SOLAP
Wrześniak Piotr

02-797 Warszawa, Al. KEN 20 m. 5
NIP: 796-230-73-66, REGON 672877205

tel. 605 235 719

0 1m 2m 3m

Ściany nierozbieralne

Ściany rozbieralne

Inwentaryzacja Powykonawcza wykonana jest zgodnie z zasadami określonymi w normie Powierzchnia użytkowa lokalu wg. PN-ISO 9836:2015-12.
Pomiary wykonano z dokładnością ± 5 mm w świetle tynku, wymiary zaokrąglone zostały do 1cm. Data pomiaru 01.2024