
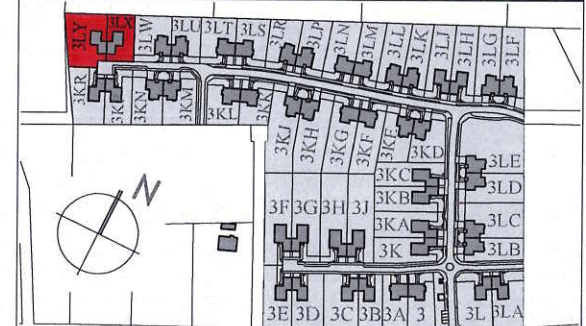


Bysławska etap 2

Warszawa Wawer

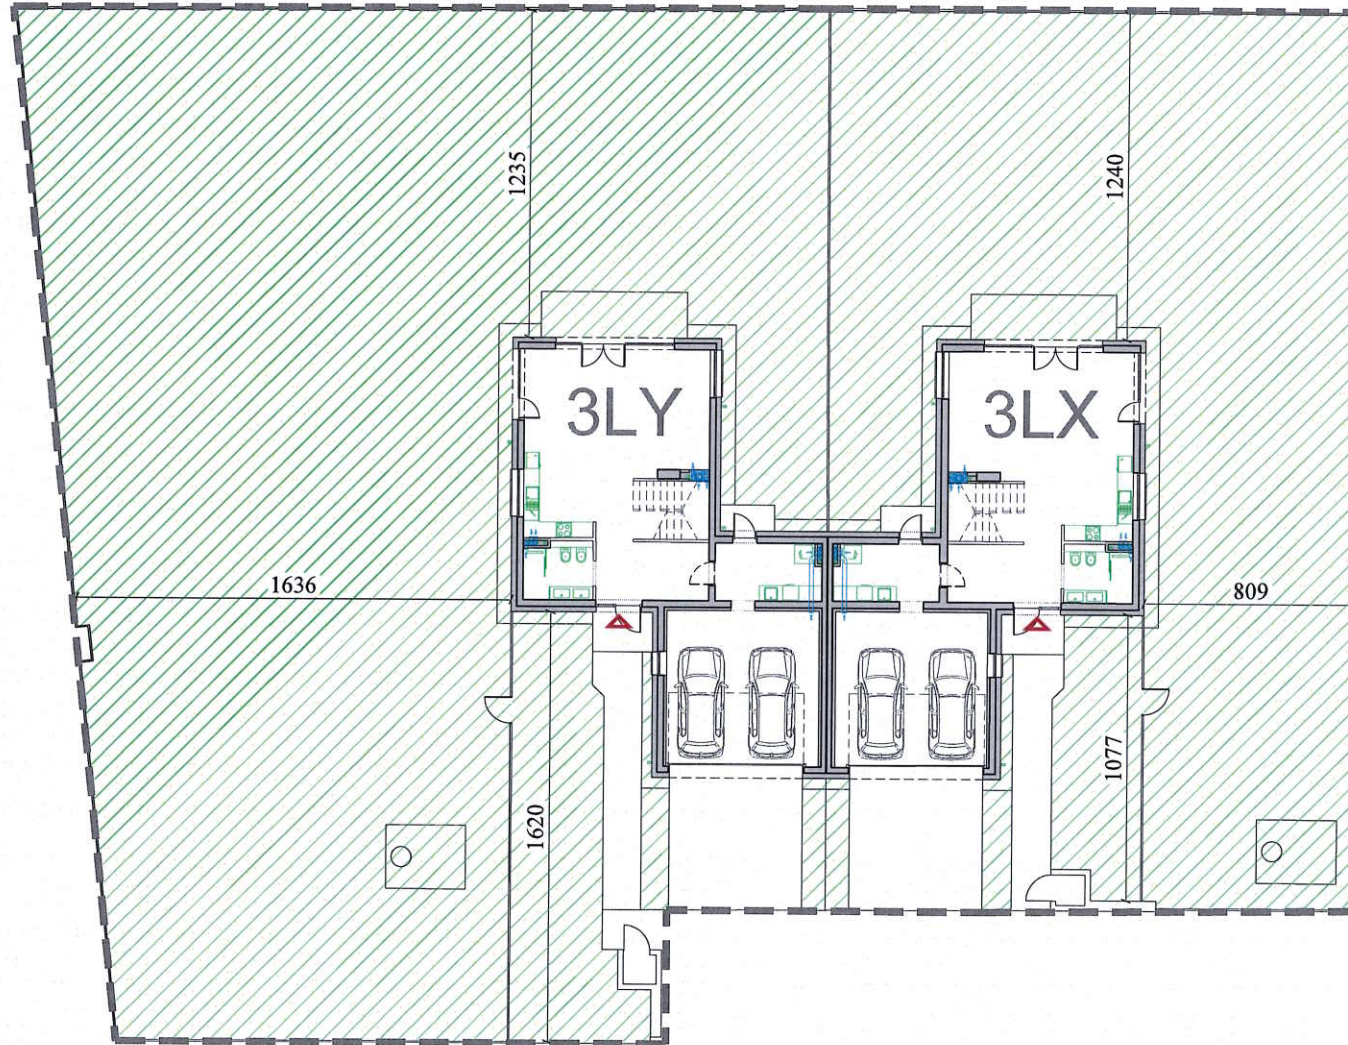

Data pomiaru 02.2024	ul. Bysławska
Powierzchnia działki	1769m ²
Teren do wyłącznego korzystania przez właściciela lokalu nr 3LY	1086m ²
Teren do wyłącznego korzystania przez właściciela lokalu nr 3LX	683m ²

inż. Leszek Stypułkowski

Leszek Stypułkowski
uprawnienia budowlane nr
MAZ/0295/OWOK/09



Granica działki



Inne tereny zielone




Grunty leśne

SOLAP
Wrześniak Piotr
02-797 Warszawa, Al KEN 20 m. 5
NIP: 796-230-73-66, REGON 672877205
tel. 605 235 719

Bysławska etap 2

Warszawa Wawer

Inwentaryzacja powykonawcza
ul. Bysławska 3LY, 3LX Warszawa
dz.ew. 50 obręb 3-14-35

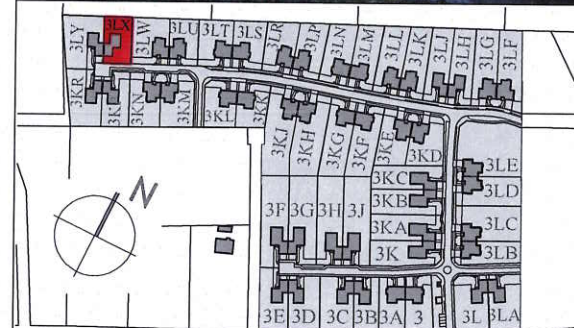

Data pomiaru
02.2024

Inwentaryzacja powykonawcza wykonana została zgodnie z zasadami określonymi w normie PN-ISO 9836:2015-12. Pomiary wykonano z dokładnością ± 5 mm w świetle tynku, wymiary zaokrąglone zostały do 1cm.

Typ lokalu	Mieszkalny	Kondygnacja	+1
Nr projekt. budynku	01/24B	Ilość izb	5
Nr porządkowy bud.	3LY, 3LX	Nr docel. lokalu	3LX


Powierzchnia użytkowa lokalu wg.
PN-ISO 9836:2015-12 (kond. +1 i +2)

152,69 m²

I.p.	Rodzaj pomieszczenia	Powierzchnia użytkowa
1	Komunikacja/kl.schodow	6,30 m ²
2	Pokój dzien.+aneks kuch.	39,51 m ²
3	łazienka	5,48 m ²
4	Komunikacja	12,58 m ²
5	Kotłownia	8,52 m ²
6	Garaż	33,69 m ²

**Powierzchnia pomieszczeń
przynależnych (poz. 5 - 6)**

42,21 m²

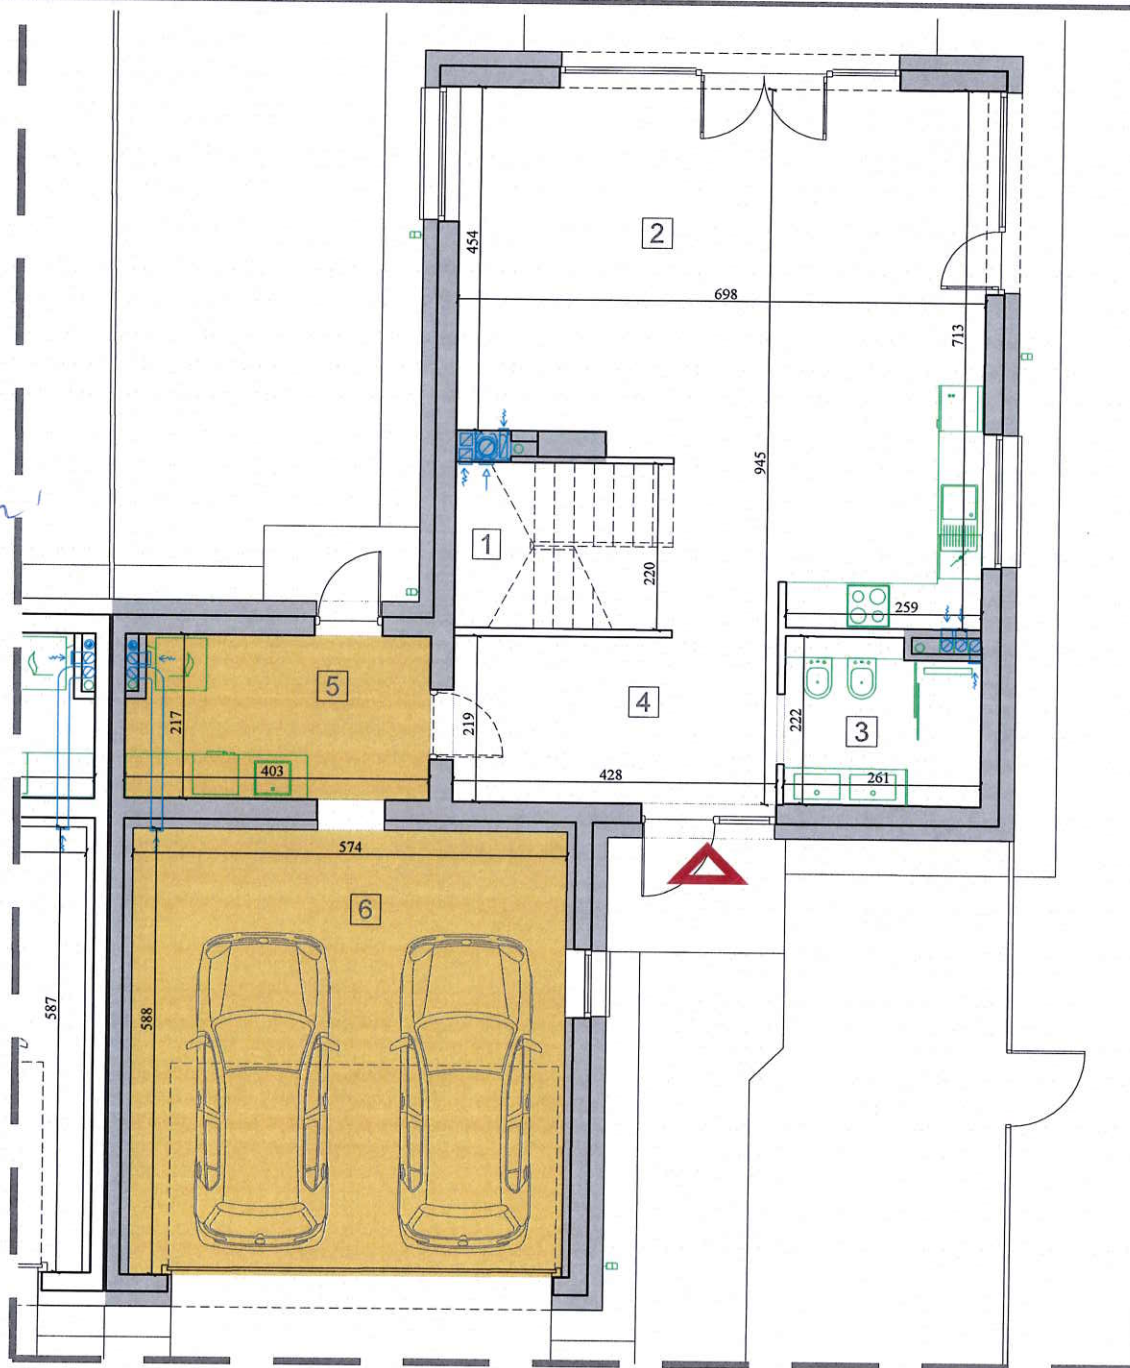

inż. Leszek Stypułkowski
uprawnienia budowlane nr
MAZ/0295/OWOK/09

SOLAP
Wrześniak Piotr
02-797 Warszawa, Al KEN 20 m. 5
NIP: 796-230-73-66, REGON 672877205
tel. 605 235 119

Ściany zewnętrzne

Wejście do lokalu





0 1m 2m 3m

Bysławska etap 2

Warszawa Wawer

Inwentaryzacja powykonawcza
ul. Bysławska 3LY, 3LX Warszawa
dz.ew. 50 obręb 3-14-35

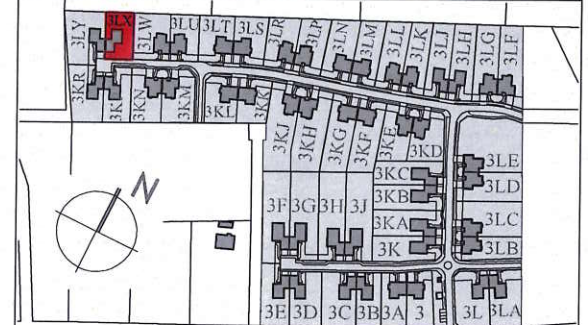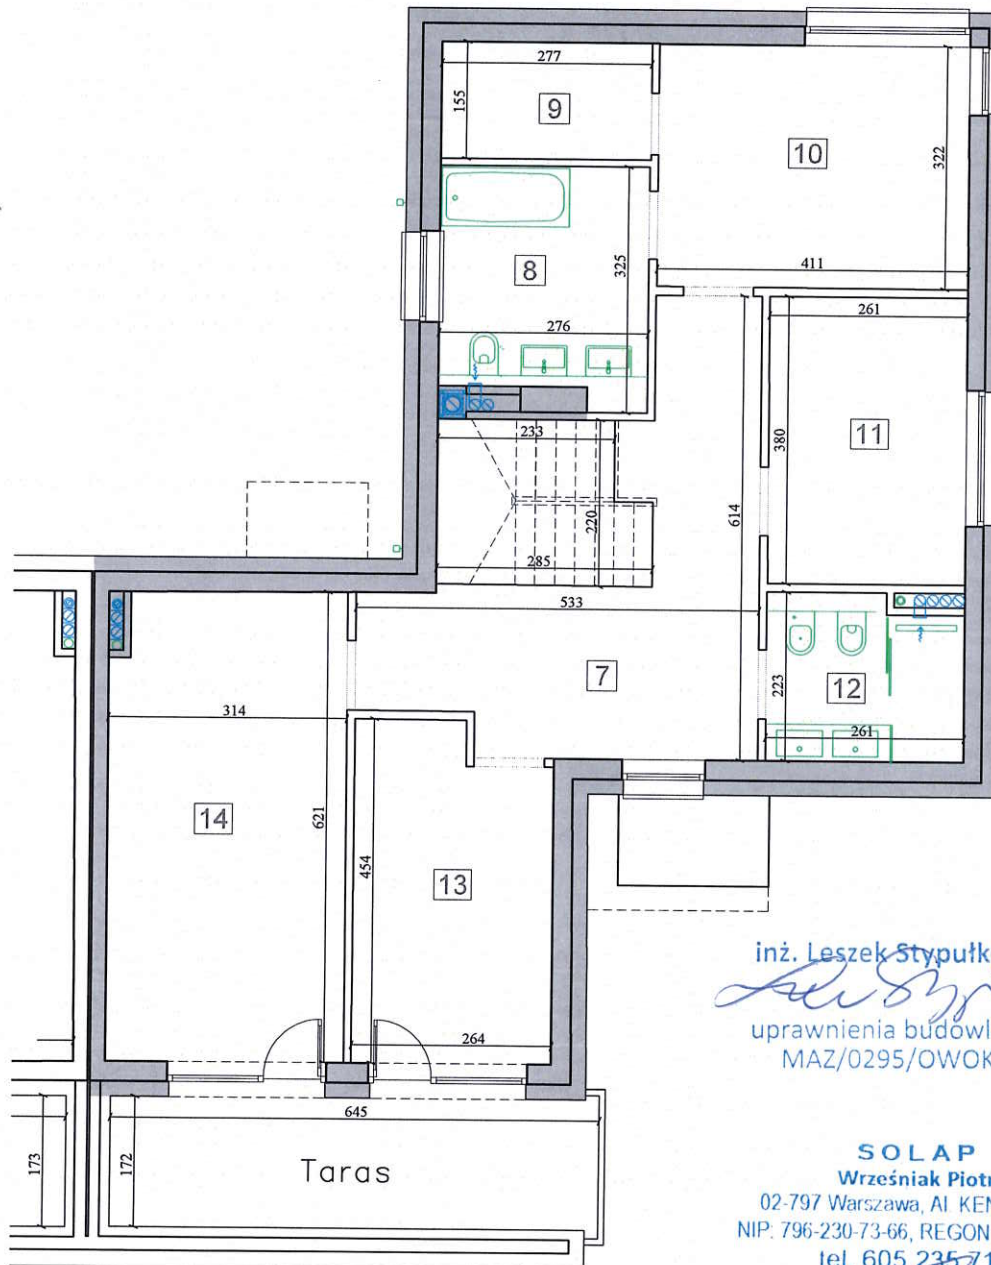

Data pomiaru 02.2024
ul. Bysławska

Inwentaryzacja powykonawcza wykonana została zgodnie z zasadami określonymi w normie PN-ISO 9836:2015-12. Pomiar wykonano z dokładnością ± 5 mm w świetle tynku, wymiary zaokrąglone zostały do 1 cm.

Typ lokalu	Mieszkalny	Kondygnacja	+2
Nr projekt. budynku	01/24B	Ilość izb	5
Nr porządkowy bud.	3LY,3LX	Nr docel. lokalu	3LX
Powierzchnia użytkowa lokalu wg. PN-ISO 9836:2015-12 (kond. +1 i +2)		152,69 m²	
I.p.	Rodzaj pomieszczenia	Powierzchnia użytkowa	
7	Komunikacja/kl.schodow	17,13 m ²	
8	Łazienka	8,30 m ²	
9	Garderoba	4,29 m ²	
10	Pokój	13,20 m ²	
11	Pokój	9,90 m ²	
12	Łazienka	5,52 m ²	
13	Pokój	11,24 m ²	
14	Pokój	19,24 m ²	
Taras		11,12 m ²	