


ARCHE

Arche S.A.
ul. Puławska 361
02-801 Warszawa
arche@arche.pl
tel: /22/ 319 80 80

OSIEDLE ZIĘBY IV

Inwentaryzacja powykonawcza
ul. Rtm. W. Piłcockiego 69, Warszawa
dz.ew. 204 obręb 1-10-74

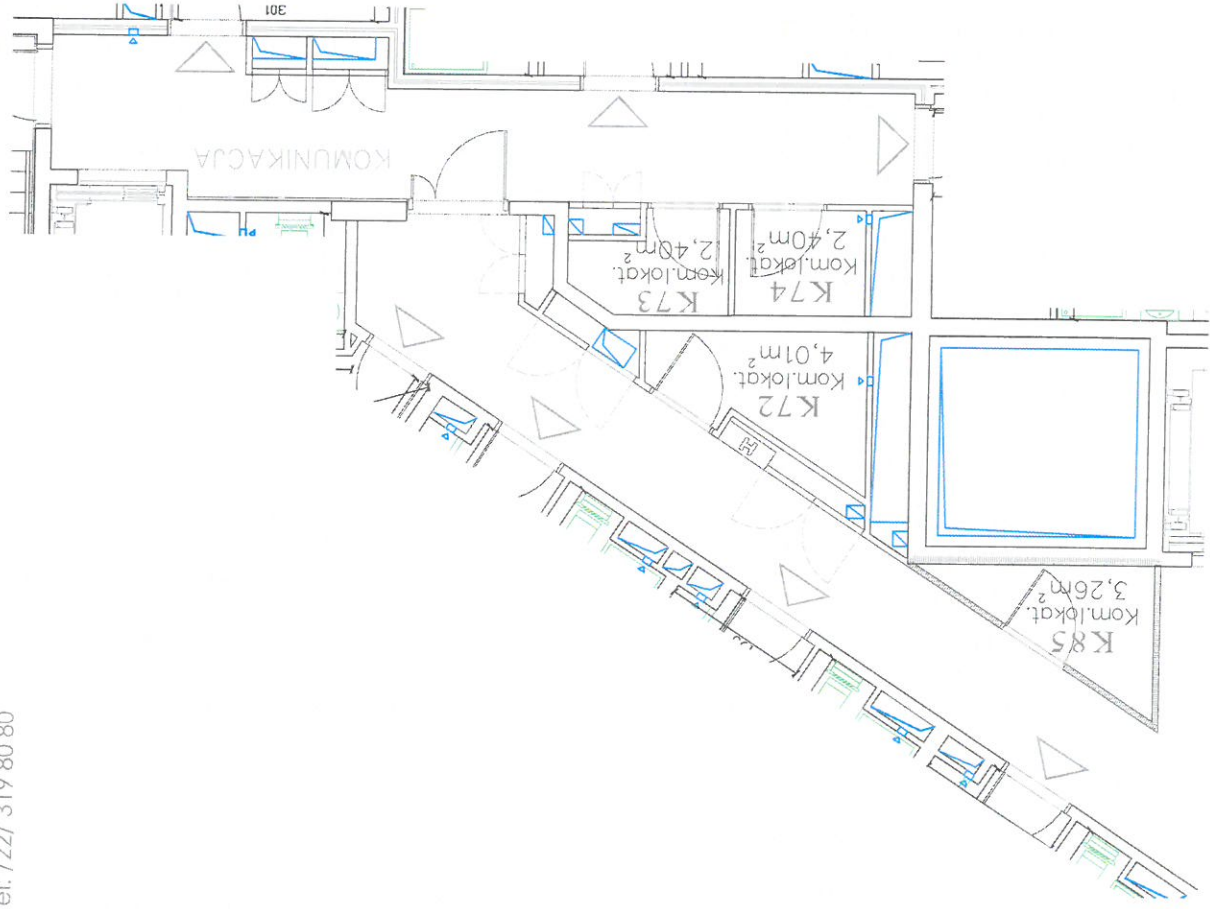

Komórka lokatorska **K85**

Kondygnacja +3
Przynoleżna do lokalu
nr 73

inż. Leszek Stypułkowski
uprawnienia budowlane nr
M:AZ/0295/OWOK/09

SOLAP
Wrześniak Piotr
02-797 Warszawa KEN 20 m 5
NIP: 796-230-770-11150N 6728/7205
tel. 605 235 719

Inwentaryzacja Powykonawcza wykonana jest zgodnie z zasadami określonymi w normie PN-ISO 9836.
Pomiary wykonano z dokładnością ± 5 mm w świetle tryku, wyniary zaakreślone zostały do 1cm. Data pomiaru 04.2021