

ARCHE

ARCHE S.A.


ul. Mirkowska 45A,
05-520 Konstancin - Jeziorna

OSIEDLE ARCHE OŻARÓW

BUDYNEK L

INWENTARYZACJA
POWYKONAWCZA


ul. Kazimierza Kamińskiego 22B
05-850 Ożarów Mazowiecki
dz.nr.ew 18/51 obr.0009

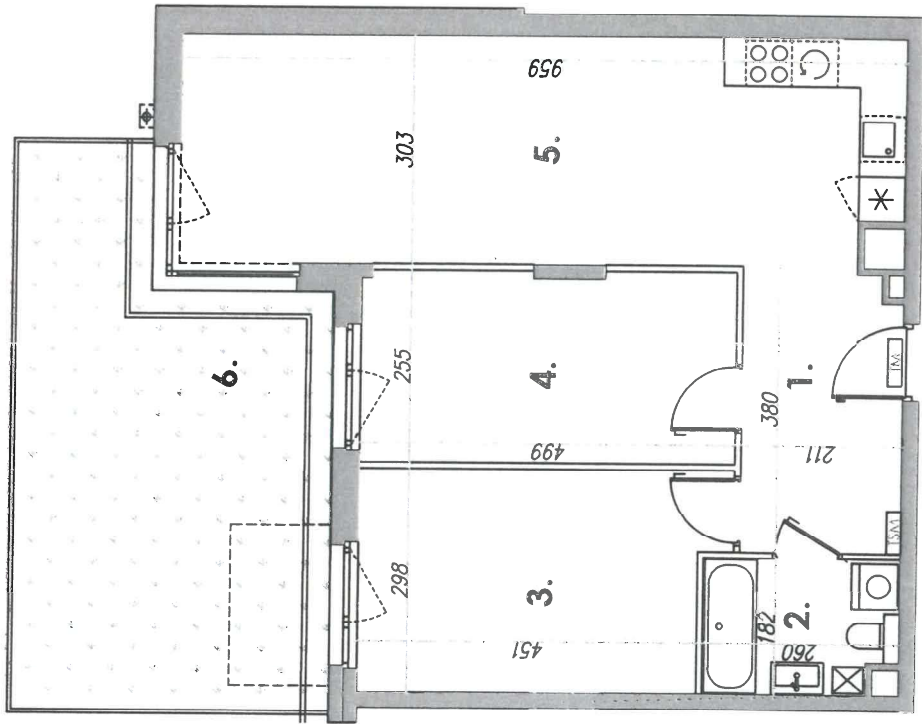


Skala 1:100




ORIENTACJA

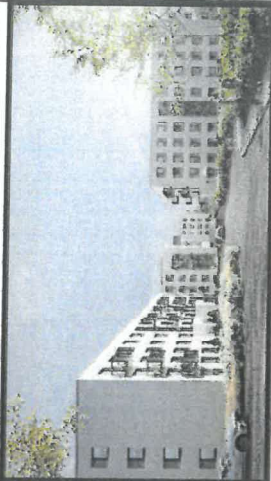

SCHEMAT BUDYNKU "L"

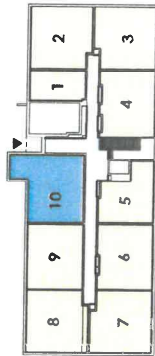

SCHEMAT OSIEDLA

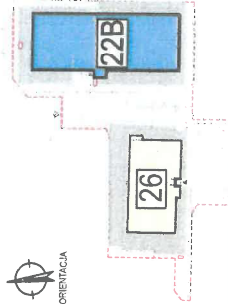

KARTA LOKALU MIESZKALNEGO

NUMER PROJEKTOWY BUDYNKU		L
I.p.	Rodzaj pomieszczeń	pow. użyt.
1.	korytarz	8,02 m ²
2.	łazienka	4,55 m ²
3.	pokój	13,96 m ²
4.	pokój	12,57 m ²
5.	salon + aneks kuchenny	28,50 m ²
6.	ogrodek	27,00 m ²

nr lokalu

10

67,60

+1

powierzchnia lokalu [m²]

kondygnacja

mgr inż. arch. Marek JELOWICKI
uprawnienia budowlane MA/009347
w specjalności architektonicznej
do projektowania i nadzoru nad
budową

OPRACOWAŁ: Rafał Kościuszka

SPRAWDZIŁ: inż. Marek Jełowicki

Inwentaryzacja Powykonawcza lokalu mieszkalnego wykonana jest zgodnie z zasadami określonymi w normie. Powierzchnia użytkowa lokalu wg. normy PN-ISO 9836:2022-07.

Data pomiaru 15.01.2026