

ARCHE

ARCHE S.A.
ul. Mirkowska 45A,
05-520 Konstancin - Jeziorna


OSIEDLE ARCHE OŻARÓW

BUDYNEK L


INWENTARYZACJA
POWYKONAWCZA
ul. Kazimierza Kamińskiego 22B
05-850 Ożarów Mazowiecki
dz.nr.ew 18/51 obr.0009



SCHEMAT BUDYNKU "L"

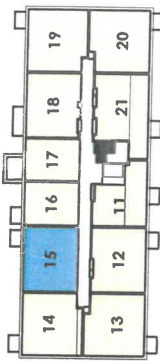

SCHEMAT OSIEDLA

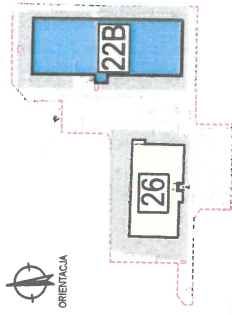

ORIENTACJA

Skala 1:100



Inwentaryzacja Powykonawcza lokalu mieszkalnego wykonana jest zgodnie z zasadami określonymi w normie. Powierzchnia użytkowa lokalu wg. normy PN-ISO 9836:2022-07.

Data pomiaru 15.01.2026

*mgr inż. arch. Marek JELOWICKI
uprawnienia budowlane MA/0809/07
w specjalności architektonicznej
do projektowania bez ograniczeń*

OPRACOWAŁ: Rafał Kościeszka

SPRAWDZIŁ: inż. Marek Jełowicki

KARTA LOKALU MIESZKALNEGO

NUMER PROJEKTOWY BUDYNKU		L
l.p.	Rodzaj pomieszczeń	pow. użytk.
1.	korytarz	7,53 m ²
2.	salon + aneks kuchenny	20,65 m ²
3.	pokoje	11,98 m ²
4.	pokoje	13,47 m ²
5.	łazienka	4,60 m ²
6.	balcon	2,90 m ²
nr lokalu		powierzchnia lokalu [m ²]
15		58,23
		kondygnacja
		+2