


ARCHE

ARCHE S.A.
ul. Mirkowska 45A,
05-520 Konstancin - Jeziorna


OSIEDLE ARCHE OŻARÓW

BUDYNEK L



INWENTARYZACJA
POWYKONAWCZA
ul. Kazimierza Kamińskiego 22B
05-850 Ożarów Mazowiecki
dz.nr.ew 18/51 obr.0009

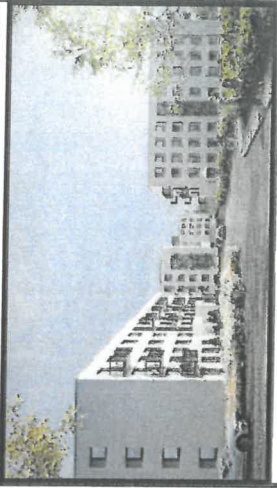

SCHEMAT BUDYNKU "L"

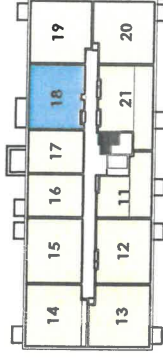

SCHEMAT OSIEDLA

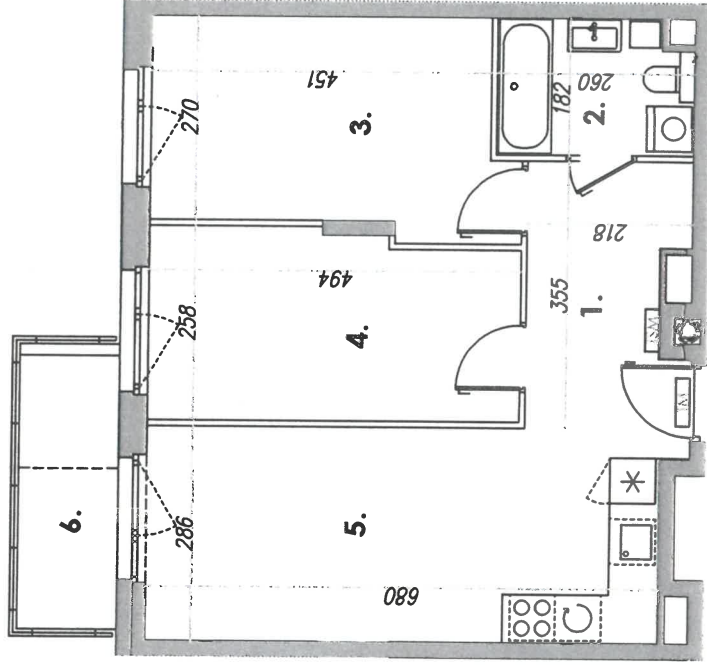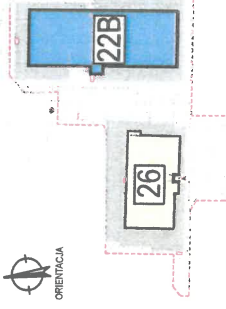

ORIENTACJA

Skala 1:100



mgr inż. arch. Marek JELOWICKI
uprawnienia budowlane MA/0093/P
w specjalności architektonicznej
ul. Dworkowa 100, 05-850 Ożarów Mazowiecki

Inwentaryzacja Powykonawcza lokalu mieszkalnego wykonana jest zgodnie z zasadami określonymi w normie. Powierzchnia użytkowa lokalu wg. normy PN-ISO 9836:2022-07.

Data pomiaru 15.01.2026

OPRACOWAŁ: Rafał Kościeszka

SPRAWDZIŁ: inż. Marek Jełowicki

KARTA LOKALU MIESZKALNEGO

NUMER PROJEKTOWY BUDYNKU		L
I.p.	Rodzaj pomieszczeń	pow. użytk.
1.	korytarz	7,22 m ²
2.	łazienka	4,55 m ²
3.	pokoje	13,02 m ²
4.	pokoje	12,09 m ²
5.	salon + aneks kuchenny	19,45 m ²
6.	balkon	4,81 m ²

nr lokalu

18

powierzchnia lokalu [m²]
56,33

kondygnacja

+2