


ARCHE

OSIEDLE ARCHE OŻARÓW

BUDYNEK L

INWENTARYZACJA
POWYKONAWCZA
ul. Kazimierza Kamińskiego 22B
05-850 Ożarów Mazowiecki
dz.nr.ew 18/51 obr.0009


ARCHE S.A.
ul. Mirkowska 45A,
05-520 Konstancin - Jeziorna

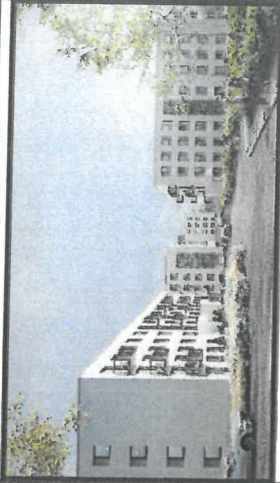

SCHEMAT BUDYNKU "L"




SCHEMAT OSIEDLA

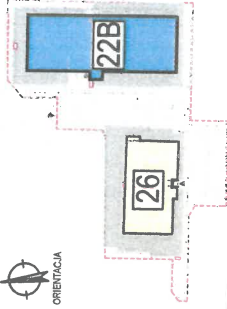

KARTA LOKALU MIESZKALNEGO

NUMER PROJEKTOWY BUDYNKU		L
l.p.	Rodzaj pomieszczeń	pow. użytk.
1.	korytarz	9,76 m ²
2.	łazienka	4,54 m ²
3.	salon + aneks kuchenny	23,56 m ²
4.	pokój	10,65 m ²
5.	pokój	12,02 m ²
6.	balkon	2,90 m ²

nr lokalu	19	powierzchnia lokalu [m ²]	60,53	kondygnacja	+2
-----------	----	---------------------------------------	-------	-------------	----

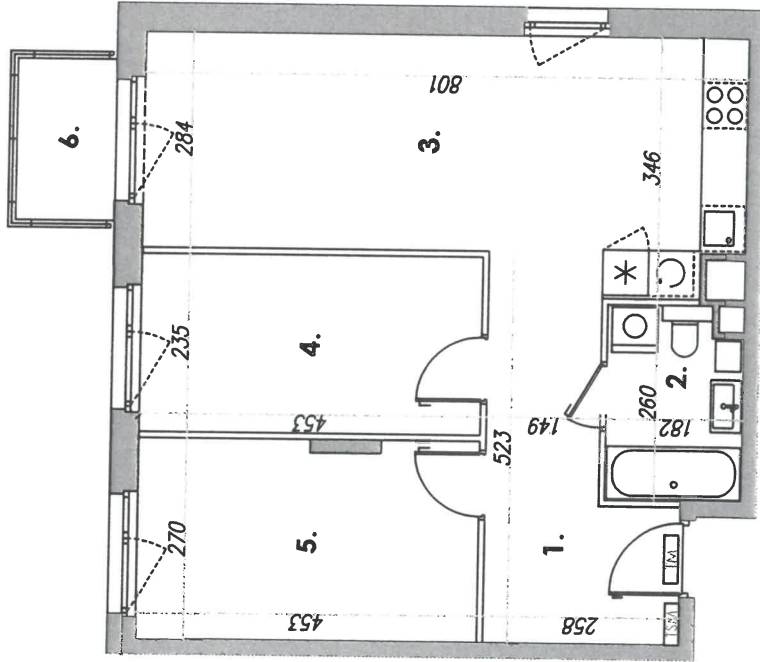

ORIENTACJA

Skala 1:100



mgr inż. arch. Marek JEŁOWICKI
uprawnienia budowlane MA/0069/07
do specjalności architektonicznej
do projektowania brył i zagospodar.

Inwentaryzacja Powykonawcza lokalu mieszkalnego wykonana jest zgodnie z zasadami określonymi w normie. Powierzchnia użytkowa lokalu wg. normy PN-ISO 9836:2022-07.

Data pomiaru 15.01.2026

OPRACOWAŁ: Rafał Kościuszka

SPRAWDZIŁ: inż. Marek Jełowicki