


ARCHE

**Arche S.A.**  
 ul. Puławska 361  
 02-801 Warszawa  
 arche@arche.pl  
 tel: /22/ 319 80 80

# TOBACO PARK II

Inwentaryzacja powykonawcza  
 ul. Mikołaja Kopernika 76/78, Łódź  
 dz.ew. 79/19, 84/1, 84,3 obręb P-18

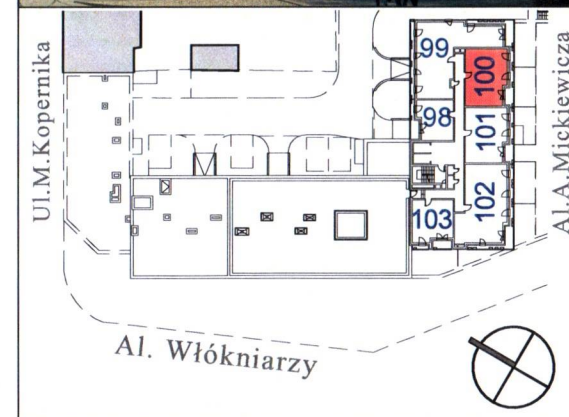

Typ lokalu	Mieszkalny	Kondygnacja	+7
Klatka schodowa	C	Ilość izb	3
Nr porządkowy bud.	76/78	Nr docelowy lokalu	100
Powierzchnia użytkowa lokalu wg. PN-ISO 9836:2015-12		56,94 m <sup>2</sup>	
I.p.	Rodzaj pomieszczenia	Powierzchnia użytkowa	
1	Komunikacja	6,82 m <sup>2</sup>	
2	Pok. dzien. z aneks. kuch.	19,21 m <sup>2</sup>	
3	Pokój	13,33 m <sup>2</sup>	
4	Pokój	13,00 m <sup>2</sup>	
5	Łazienka	4,58 m <sup>2</sup>	
Loggia		7,72 m <sup>2</sup>	



■ Ściany nierozbieralne □ Ściany rozbieralne

Inwentaryzacja Powykonawcza wykonana jest zgodnie z zasadami określonymi w normie Powierzchnia użytkowa lokalu wg. PN-ISO 9836:2015-12. Pomiary wykonano z dokładnością ± 5 mm w świetle tynku, wymiary zaokrąglone zostały do 1cm. Data pomiaru 01.2024

inż. Leszek Stypułkowski  
*Leszek Stypułkowski*  
 uprawnienia budowlane nr  
 MAZ/0295/OWOK/09

**SOLAP**  
 Wrześniak Plotr  
 02-797 Warszawa, Al. KEN 20 m. 5  
 NIP. 796-230-73-66, REGON 672877205  
 tel. 605 235 719