


ARCHE

Arche S.A.
ul. Puławska 361
02-801 Warszawa
arche@arche.pl
tel: /22/ 319 80 80

TOBACO PARK II

Inwentaryzacja powykonawcza
ul. Mikołaja Kopernika 76/78, łódź
dz.ew. 79/19, 84/1, 84,3 obręb P-18

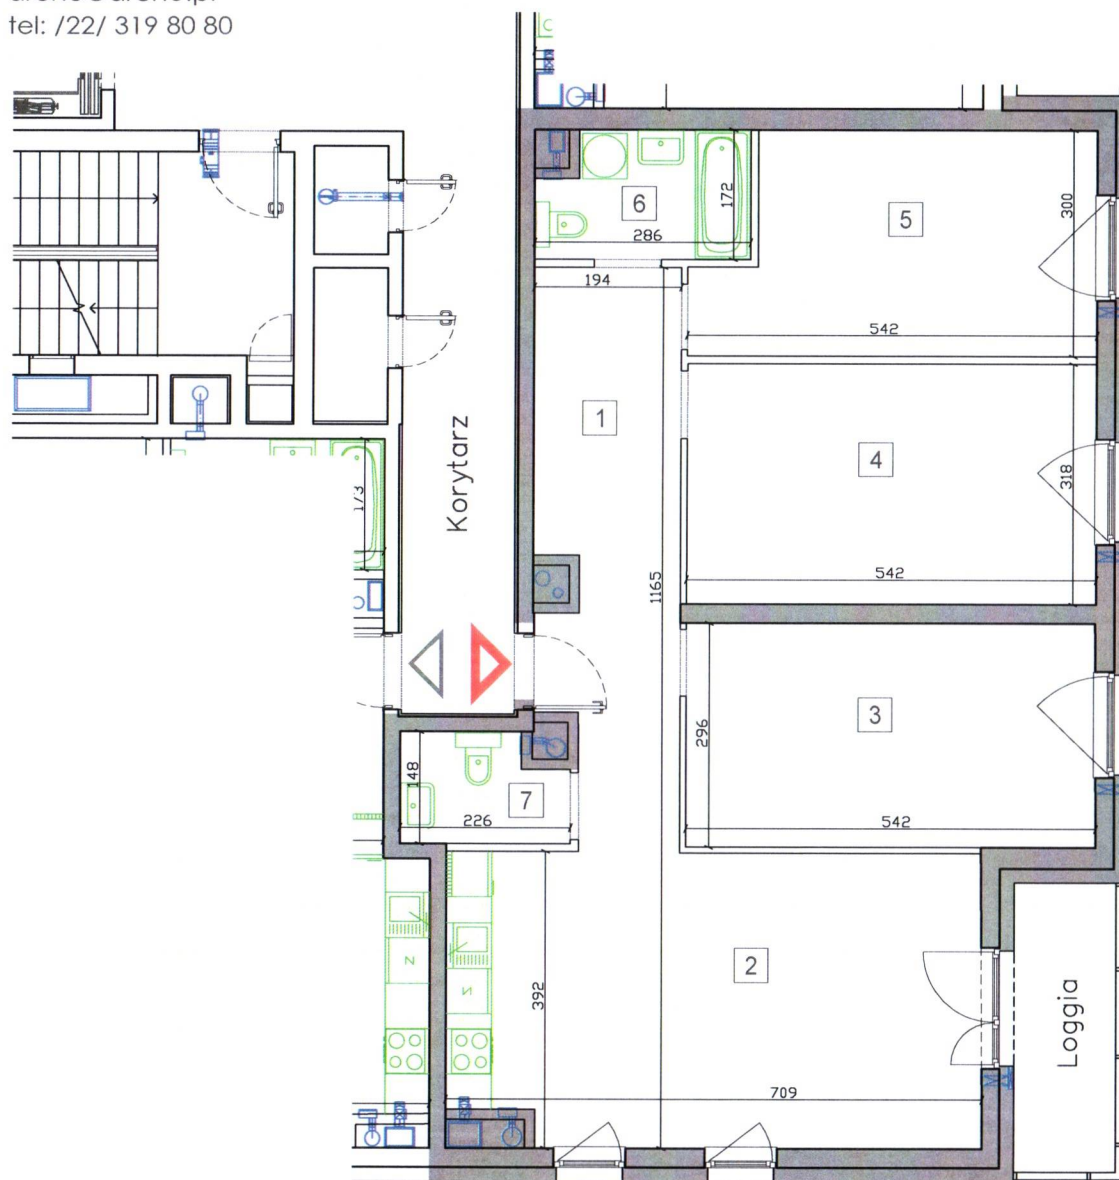

0 1m 2m 3m




Ściany nierozbieralne



Ściany rozbieralne

Inwentaryzacja Powykonawcza wykonana jest zgodnie z zasadami określonymi w normie Powierzchnia użytkowa lokalu wg. PN-ISO 9836:2015-12.
Pomiary wykonano z dokładnością ± 5 mm w świetle tynku, wymiary zaokrąglone zostały do 1cm. Data pomiaru 01.2024

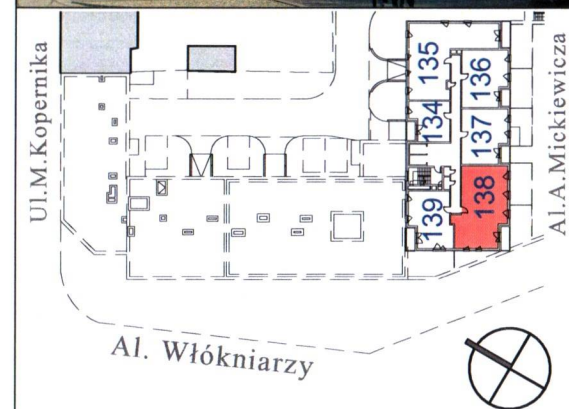

Typ lokalu	Mieszkalny	Kondygnacja	+13
Klatka schodowa	C	Ilość izb	4
Nr porządkowy bud.	76/78	Nr docelowy lokalu	138
Powierzchnia użytkowa lokalu wg. PN-ISO 9836:2015-12		95,87 m ²	
I.p.	Rodzaj pomieszczenia	Powierzchnia użytkowa	
1	Komunikacja	13,41 m ²	
2	Pok.dzien. z aneks. kuch.	27,09 m ²	
3	Pokój	16,03 m ²	
4	Pokój	17,22 m ²	
5	Pokój	14,56 m ²	
6	Łazienka	4,54 m ²	
7	WC	3,02 m ²	
Loggia		5,12 m ²	

inż. Leszek Stypułkowski

Leszek Stypułkowski
uprawnienia budowlane nr
MAZ/0295/OWOK/09

SOLAP

Wrześniak Piotr

02-797 Warszawa, Al KEN 20 m. 5

NIP: 796-230-73-66, REGON 672877205

tel. 605 235 719