


# Willa Kasprowicza

## Wrocław Karłowice

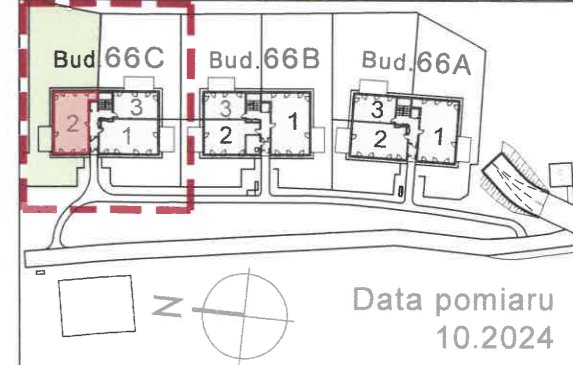

Inwentaryzacja powykonawcza wykonana została zgodnie z zasadami określonymi w normie PN-ISO 9836 oraz rozporządzeniem ministra rozwoju z dnia 11 września 2020 r. w sprawie szczegółowego zakresu i formy projektu budowlanego. Pomiary wykonano z dokładnością  $\pm 5$  mm w świetle tynku, wymiary zaokrąglone zostały do 1cm.

Typ lokalu	Mieszkalny	Kondygnacja	+1
Nr roboczy bud.	A1	Nr roboczy lokalu	2
Nr porządkowy bud.	<b>66C</b>	Nr docelowy lokalu	<b>2</b>

Powierzchnia użytkowa lokalu **104,90 m<sup>2</sup>**

Pow. tarasu – wyłączone korzystanie (dz. bud.)	0,00 m <sup>2</sup>
Pow. tarasu – służebność (poza dz. bud.)	16,06 m <sup>2</sup>
Pow. ogródka – wyłączone korzystanie (dz. bud.)	20,87 m <sup>2</sup>
Pow. ogródka – służebność (poza dz. bud.)	413,26 m <sup>2</sup>

I.p.	Rodzaj pomieszczenia	Powierzchnia użytkowa
1	Korytarz	9,76 m <sup>2</sup>
2	Łazienka	5,36 m <sup>2</sup>
3	Salon z aneksem kuchen.	41,20 m <sup>2</sup>
4	Łazienka	8,65 m <sup>2</sup>
5	Sypialnia	17,57 m <sup>2</sup>
6	Sypialnia	9,76 m <sup>2</sup>
7	Sypialnia	12,60 m <sup>2</sup>

Powierzchnie tarasów i ogródków zostały rozdzielone na część zlokalizowaną na działce budynkowej (prawo do wyłącznego korzystania) oraz część zlokalizowaną poza działką budynkową (korzystanie na podstawie służebności)

inż. Leszek Stypułkowski

*Leszek Stypułkowski*  
uprawnienia budowlane nr  
MAZ/0295/OWOK/09

SOLAP

Wrześniak Piotr

02-797 Warszawa, Al. KEN 20 m. 5  
NIP: 796-250-73-66, REGON 672877205  
tel: 605 235 715

--- Żywopłot  
(nasadzenia)

--- Działka budynkowa:  
granica + wypełnienie

=== Ściany  
zewnątrzne

▷ Wejście  
do lokalu

