Arche S.A.
ul. Puławska 361
02-801 Warszawa
arche@arche.pl
tel: /22/ 319 80 80

TABACO PARK II

Inwentaryzacja powykonawcza
ul.Mikołaja Kopernika 76/78, Łódź
dz.ew. 79/19, 84/1, 84,3 obręb P-18

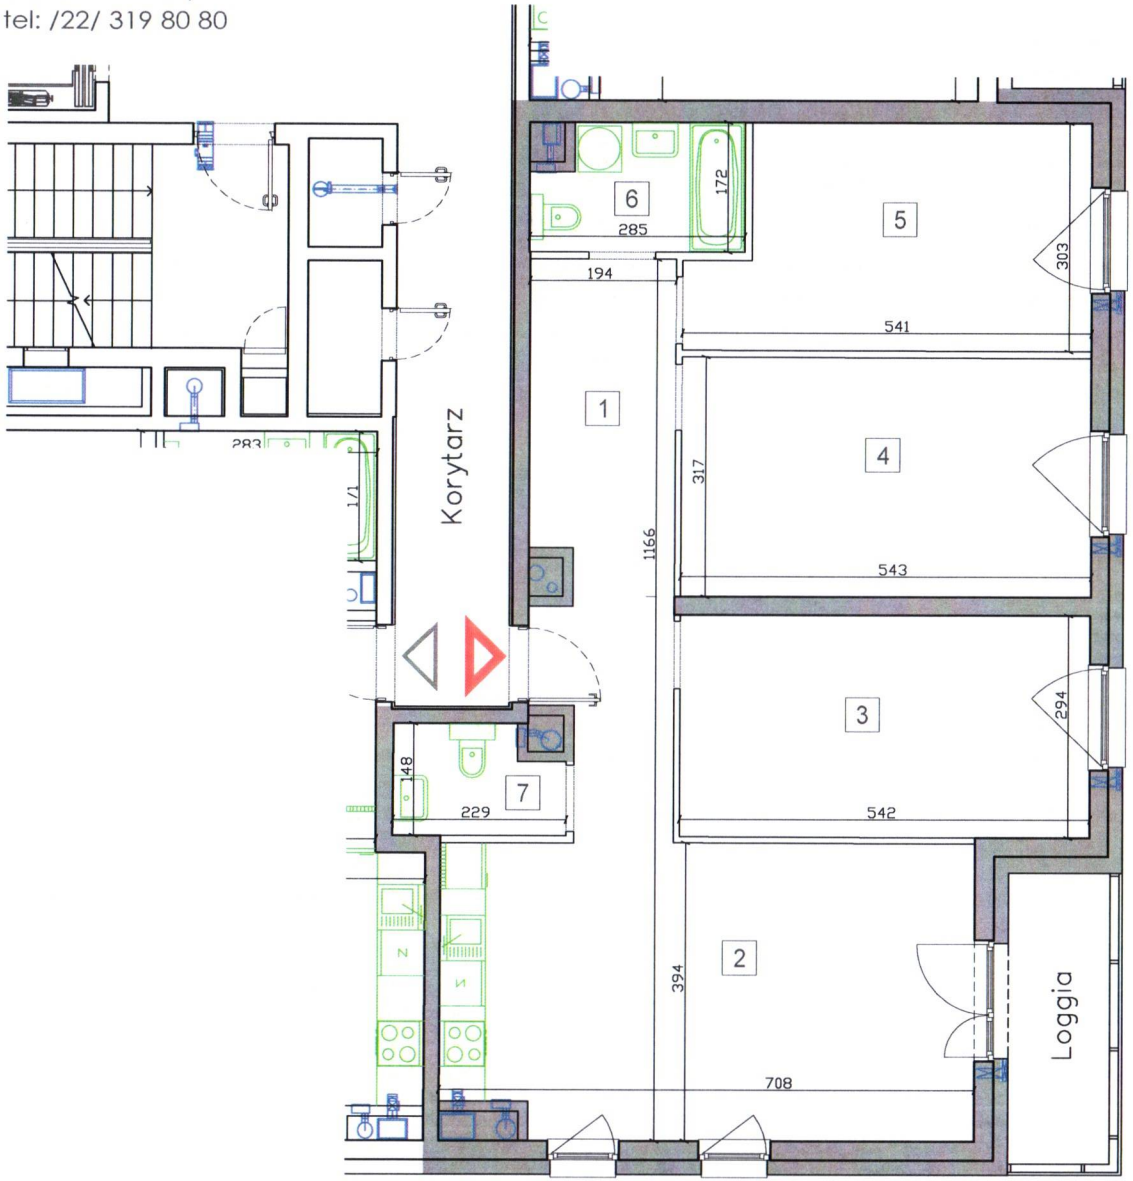

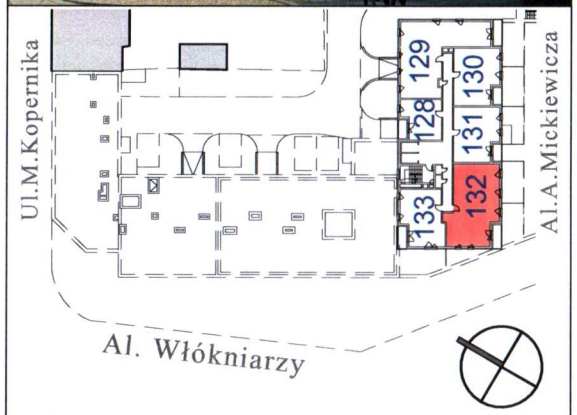

Typ lokalu	Mieszkalny	Kondygnacja	+12
Klatka schodowa	C	Ilość izb	4
Nr porządkowy bud.	76/78	Nr docelowy lokalu	132
Powierzchnia użytkowa lokalu wg. PN-ISO 9836:2015-12			95,88 m^2

l.p.	Rodzaj pomieszczenia	Powierzchnia użytkowa
1	Komunikacja	13,36 m^2
2	Pok.dzien. z aneks. kuch.	27,22 m^2
3	Pokój	15,91 m^2
4	Pokój	17,15 m^2
5	Pokój	14,68 m^2
6	Łazienka	4,51 m^2
7	WC	3,05 m^2
	Loggia	*5,15 m^2*

0 1m 2m 3m

Ściany nierozbieralne Ściany rozbieralne

Inwentaryzacja Powykonawcza wykonana jest zgodnie z zasadami określonymi w normie Powierzchnia użytkowa lokalu wg. PN-ISO 9836:2015-12.
Pomiary wykonano z dokładnością ± 5 mm w świetle tynku, wymiary zaokrąglone zostały do 1cm. Data pomiaru 01.2024

inż. Leszek Stypułkowski
uprawnienia budowlane nr
MAZ/0295/OWOK/09

SOLAP
Wrześniak Piotr
02-797 Warszawa, Al. KEN 20 m. 5
NIP: 796-230-73-66, REGON 67287720
tel. 605 235 719